


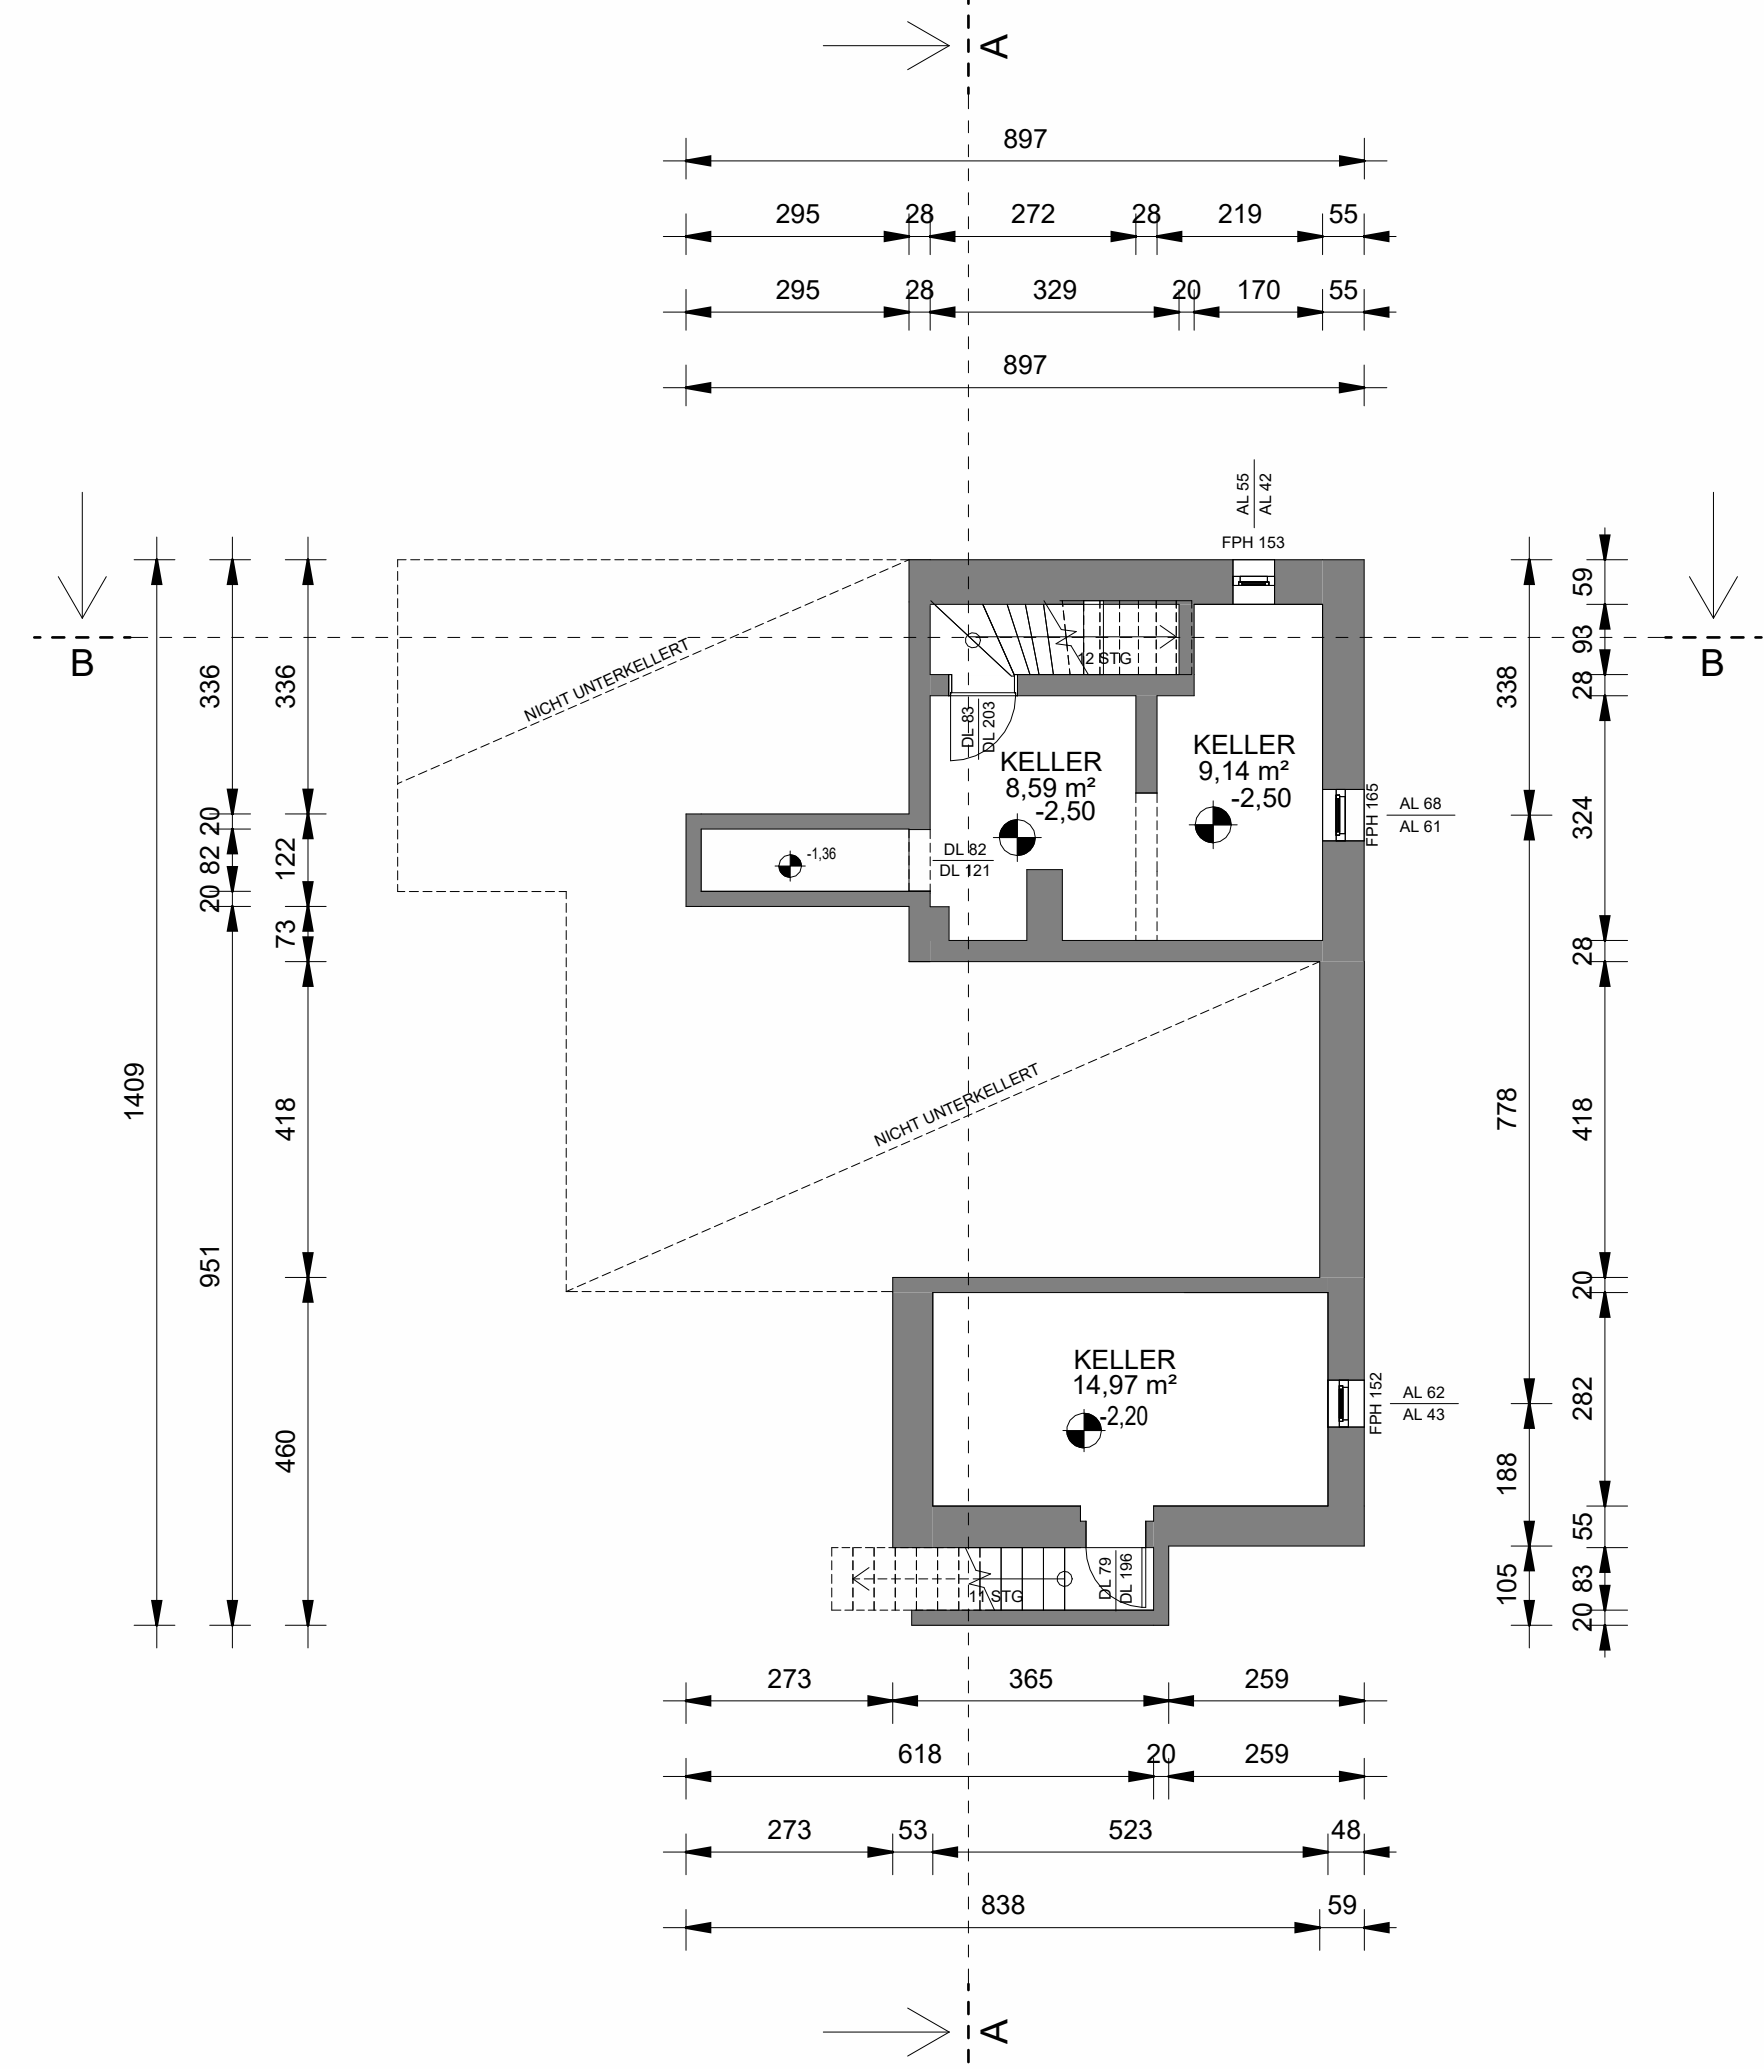


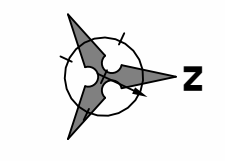


GRUNDRISS KELLERGESCHOSS

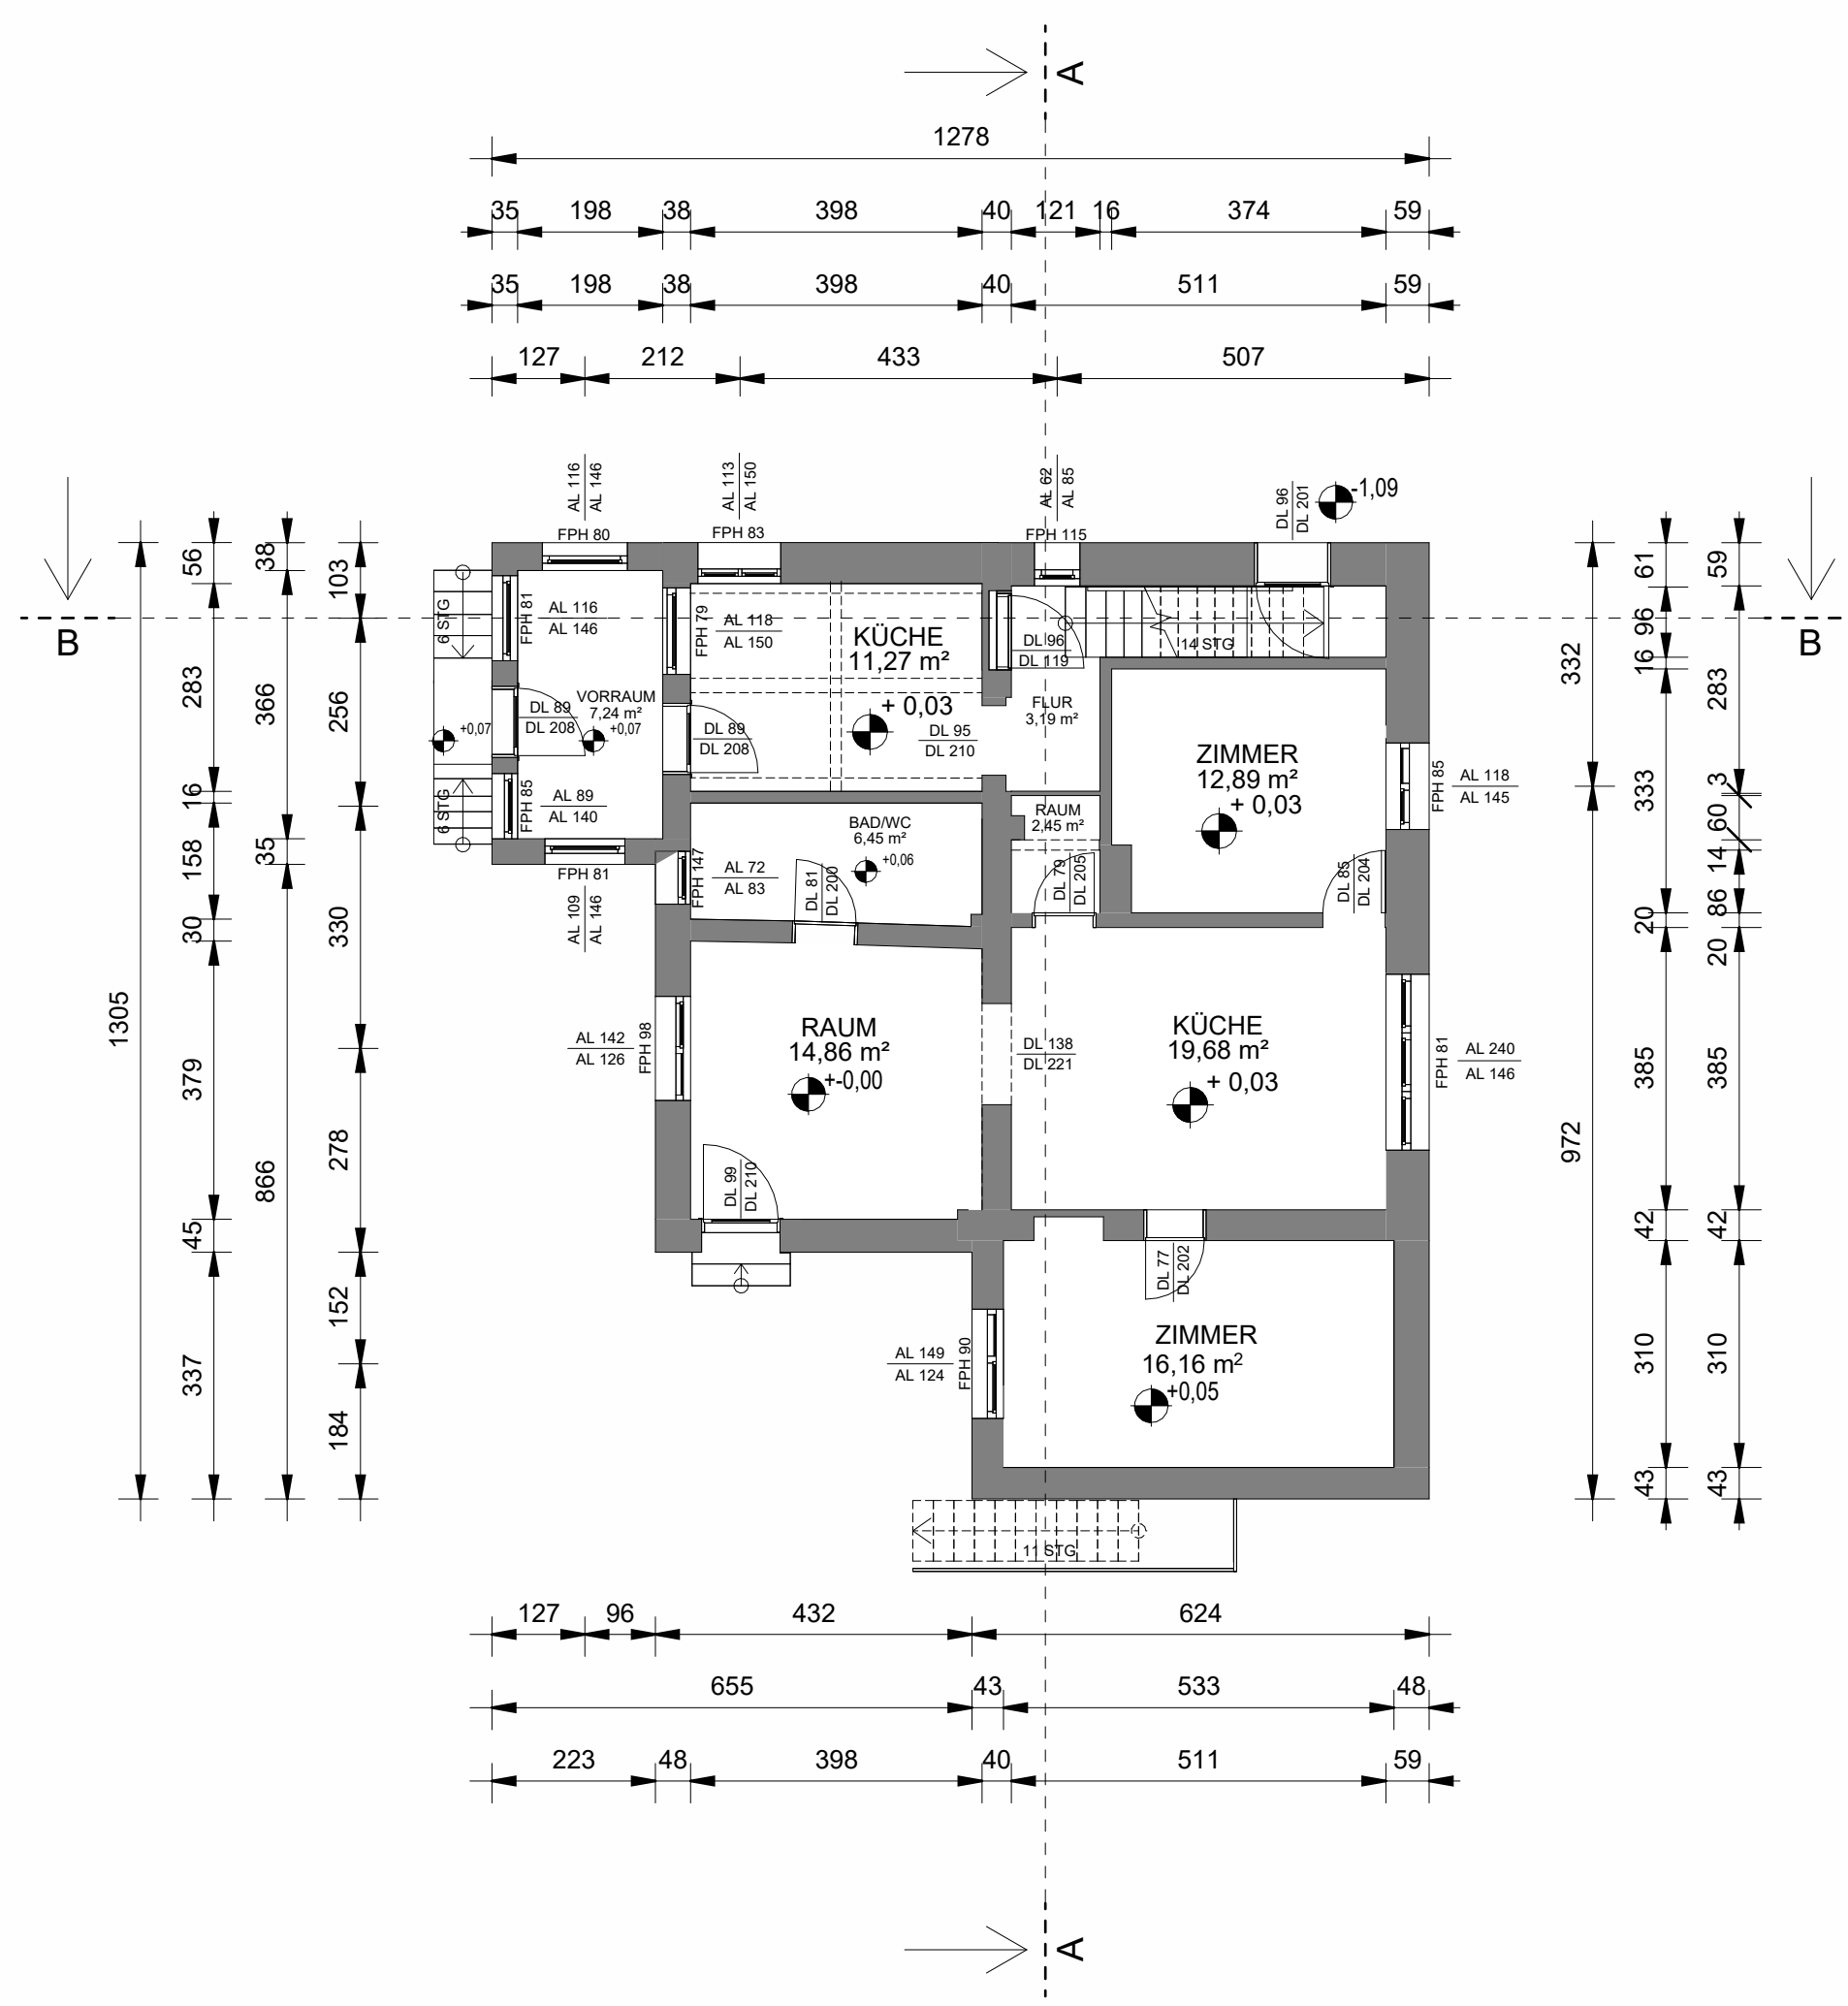


GRUNDRISS ERDGESCHOSS

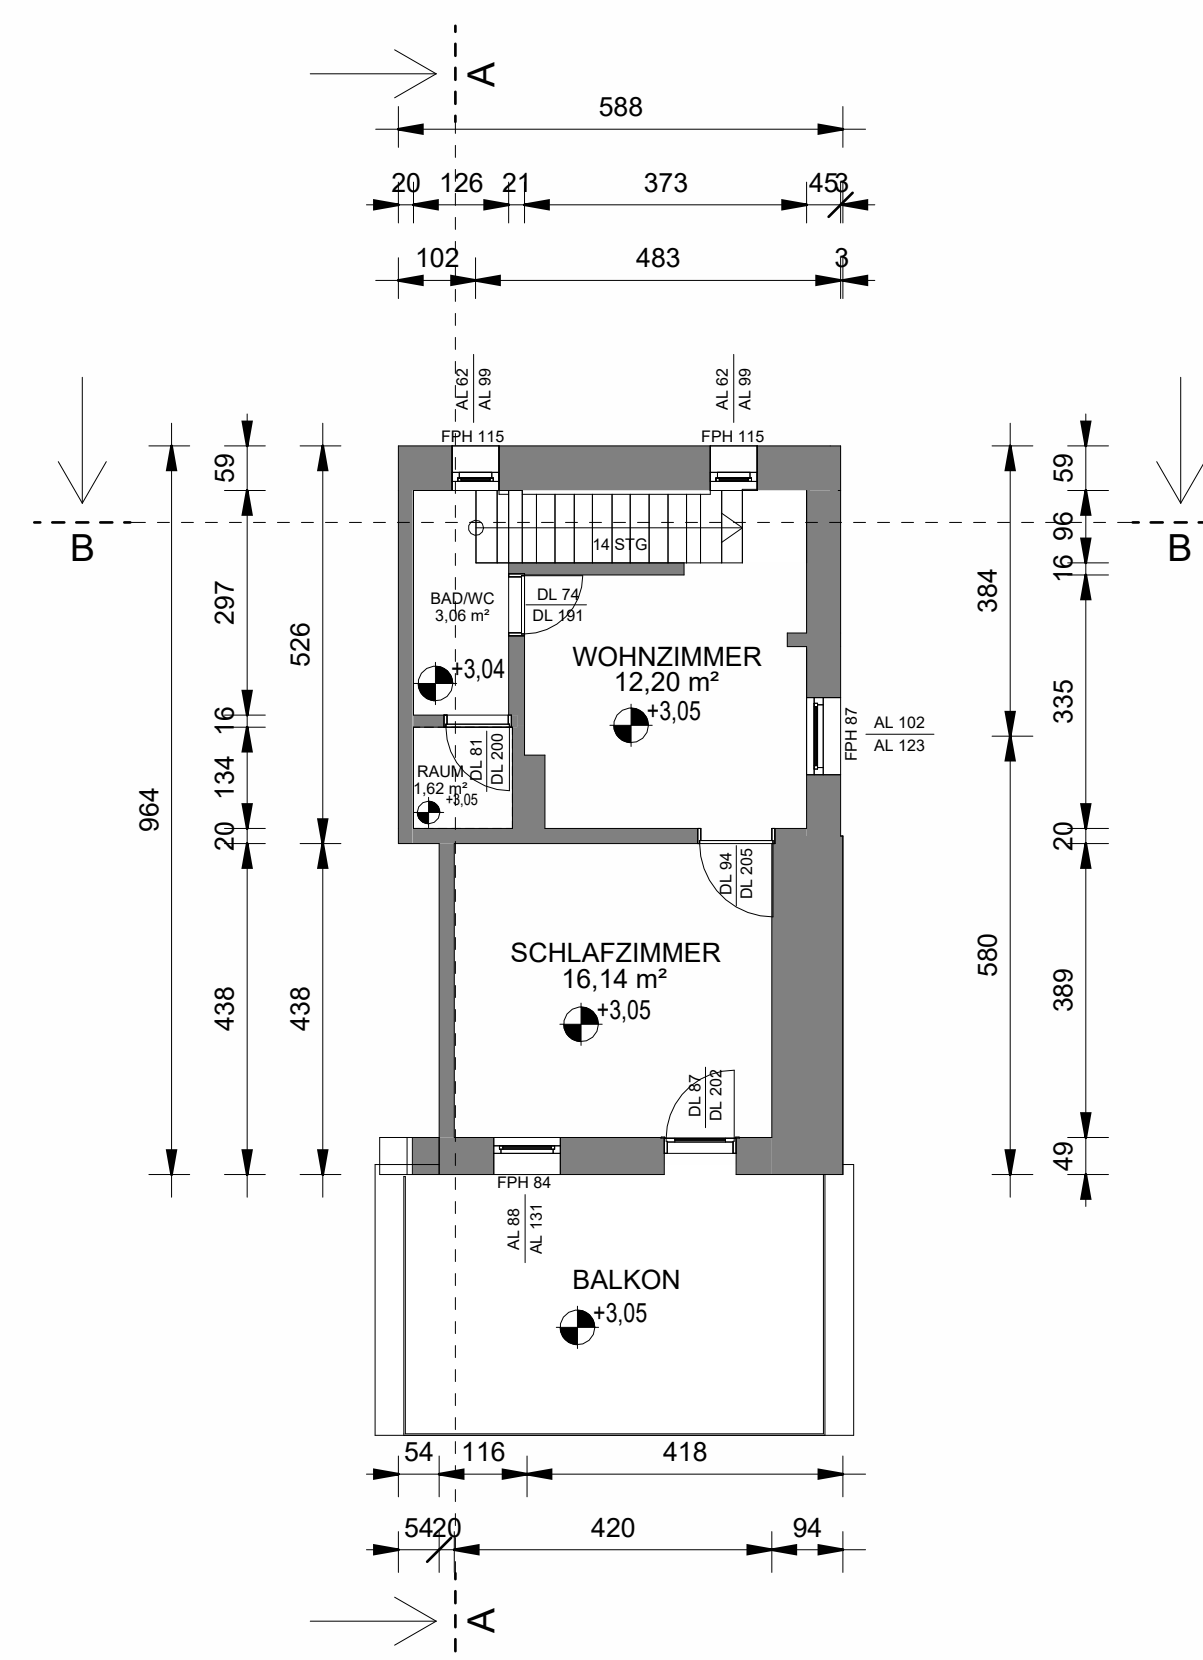


GRUNDRISS 1. OBERGESCHOSS

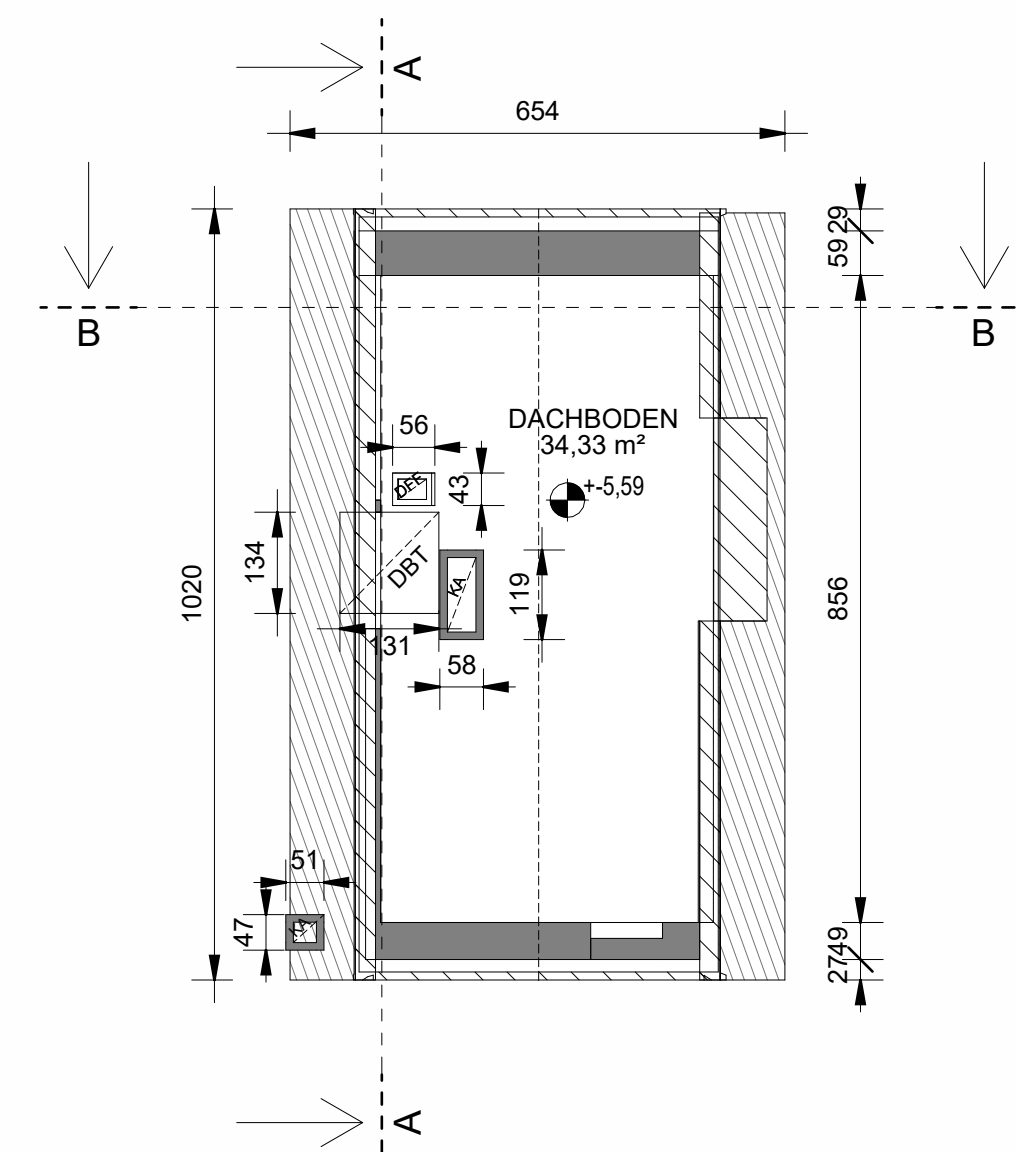


GRUNDRISS 2. OBERGESCHOSS

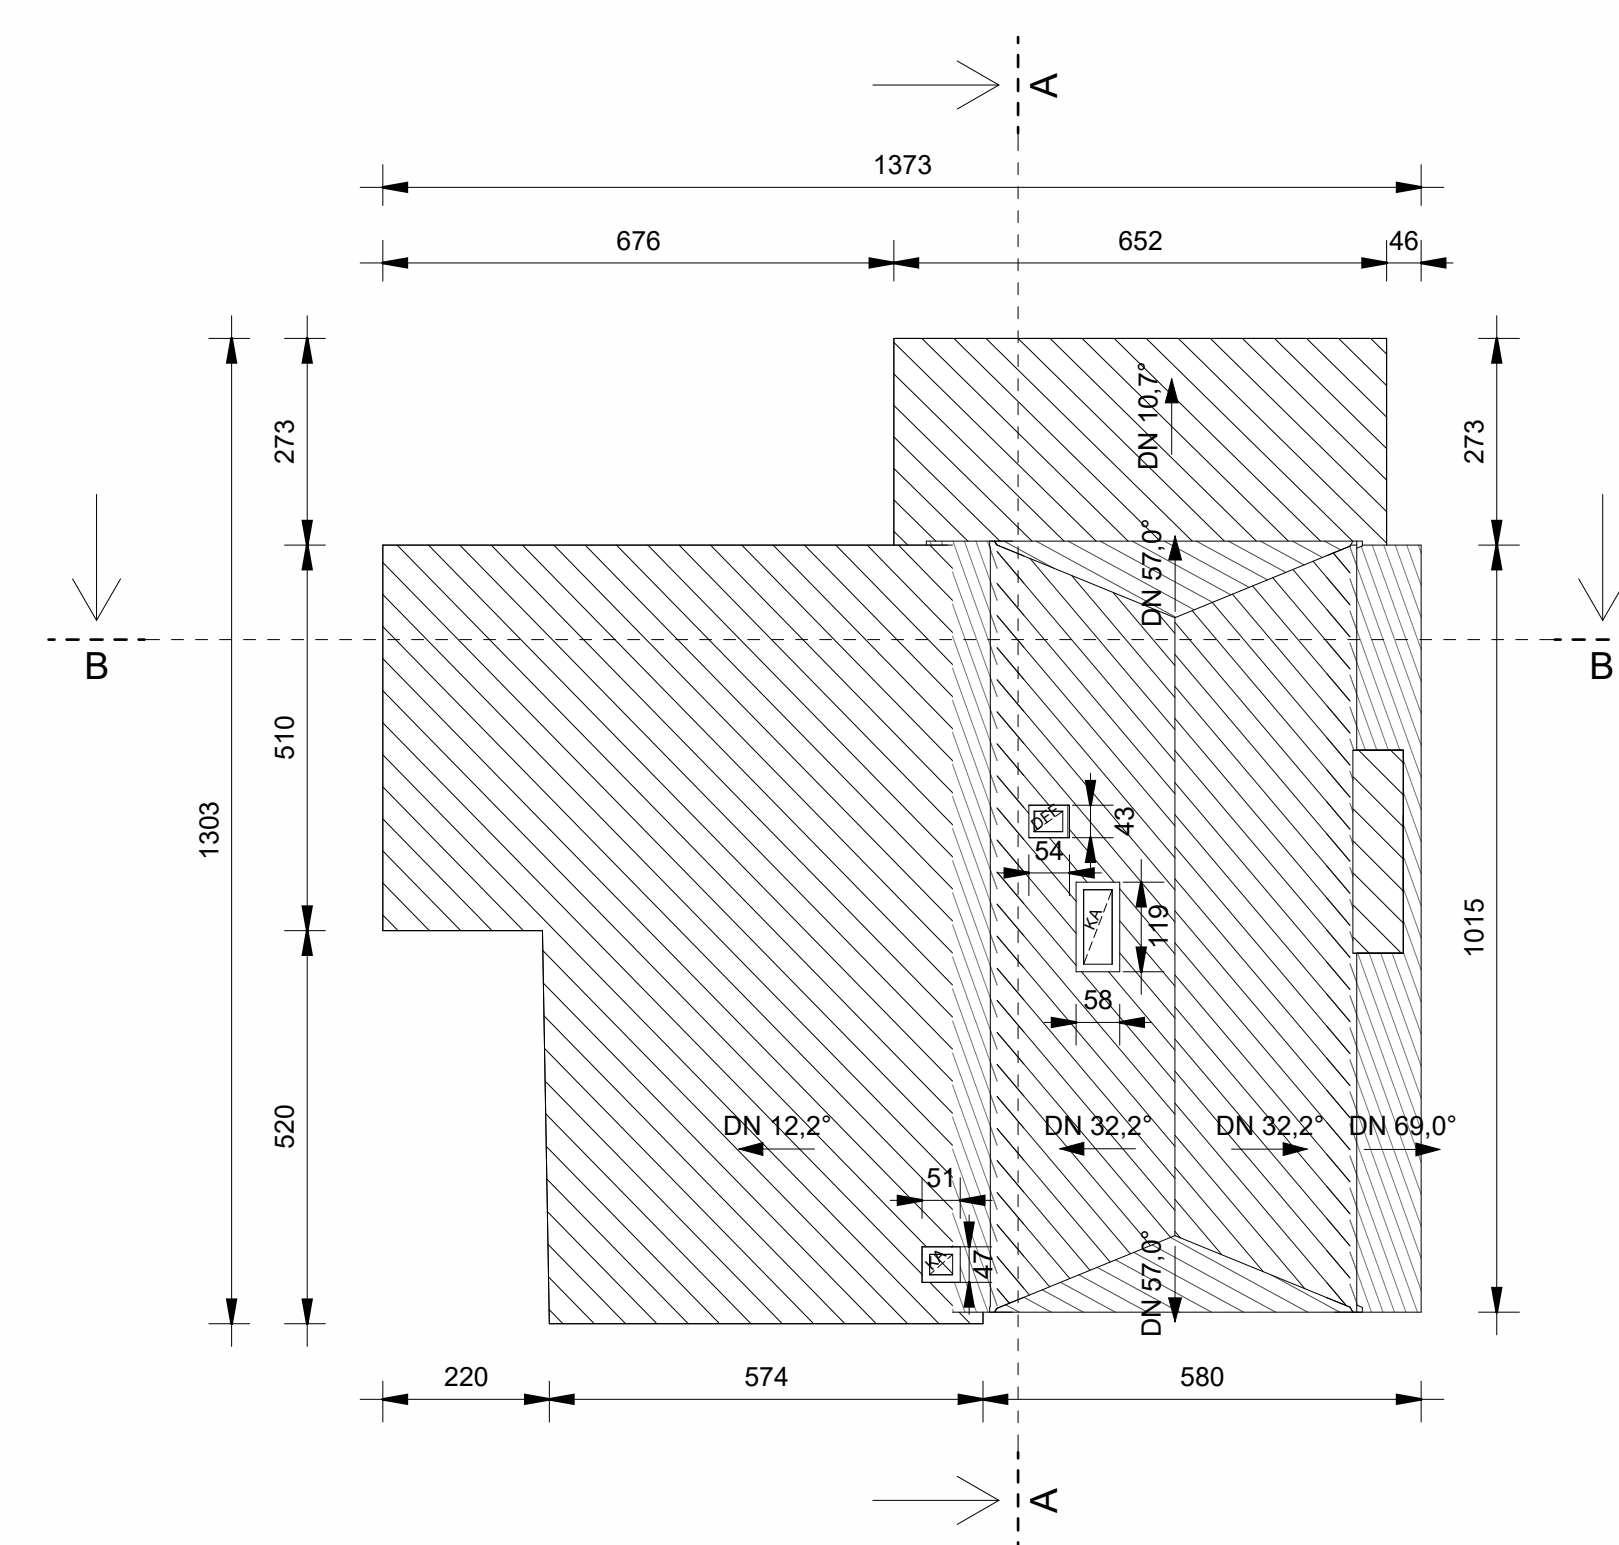


DRAUFSICHT DACH

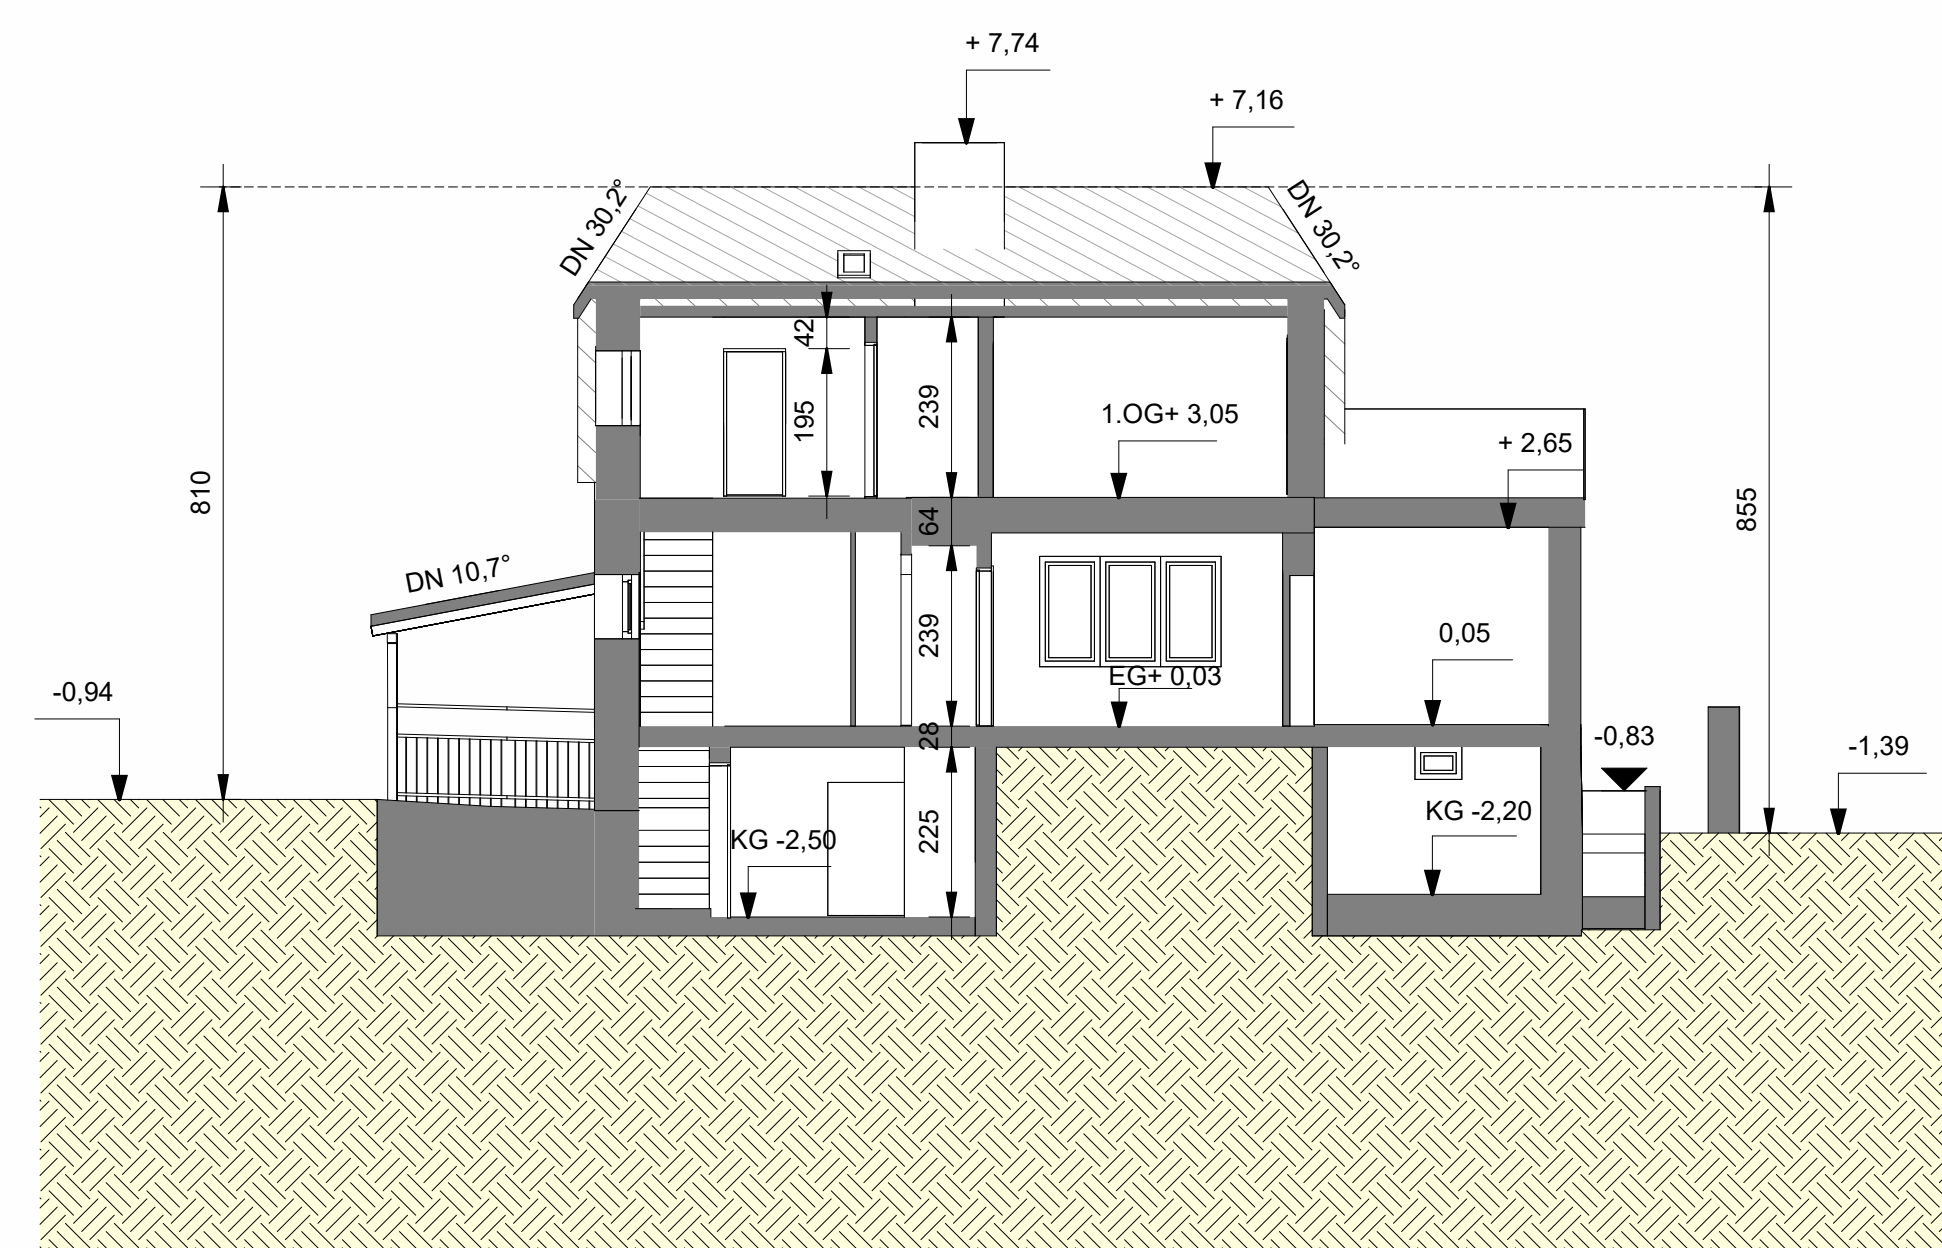

SNITT A

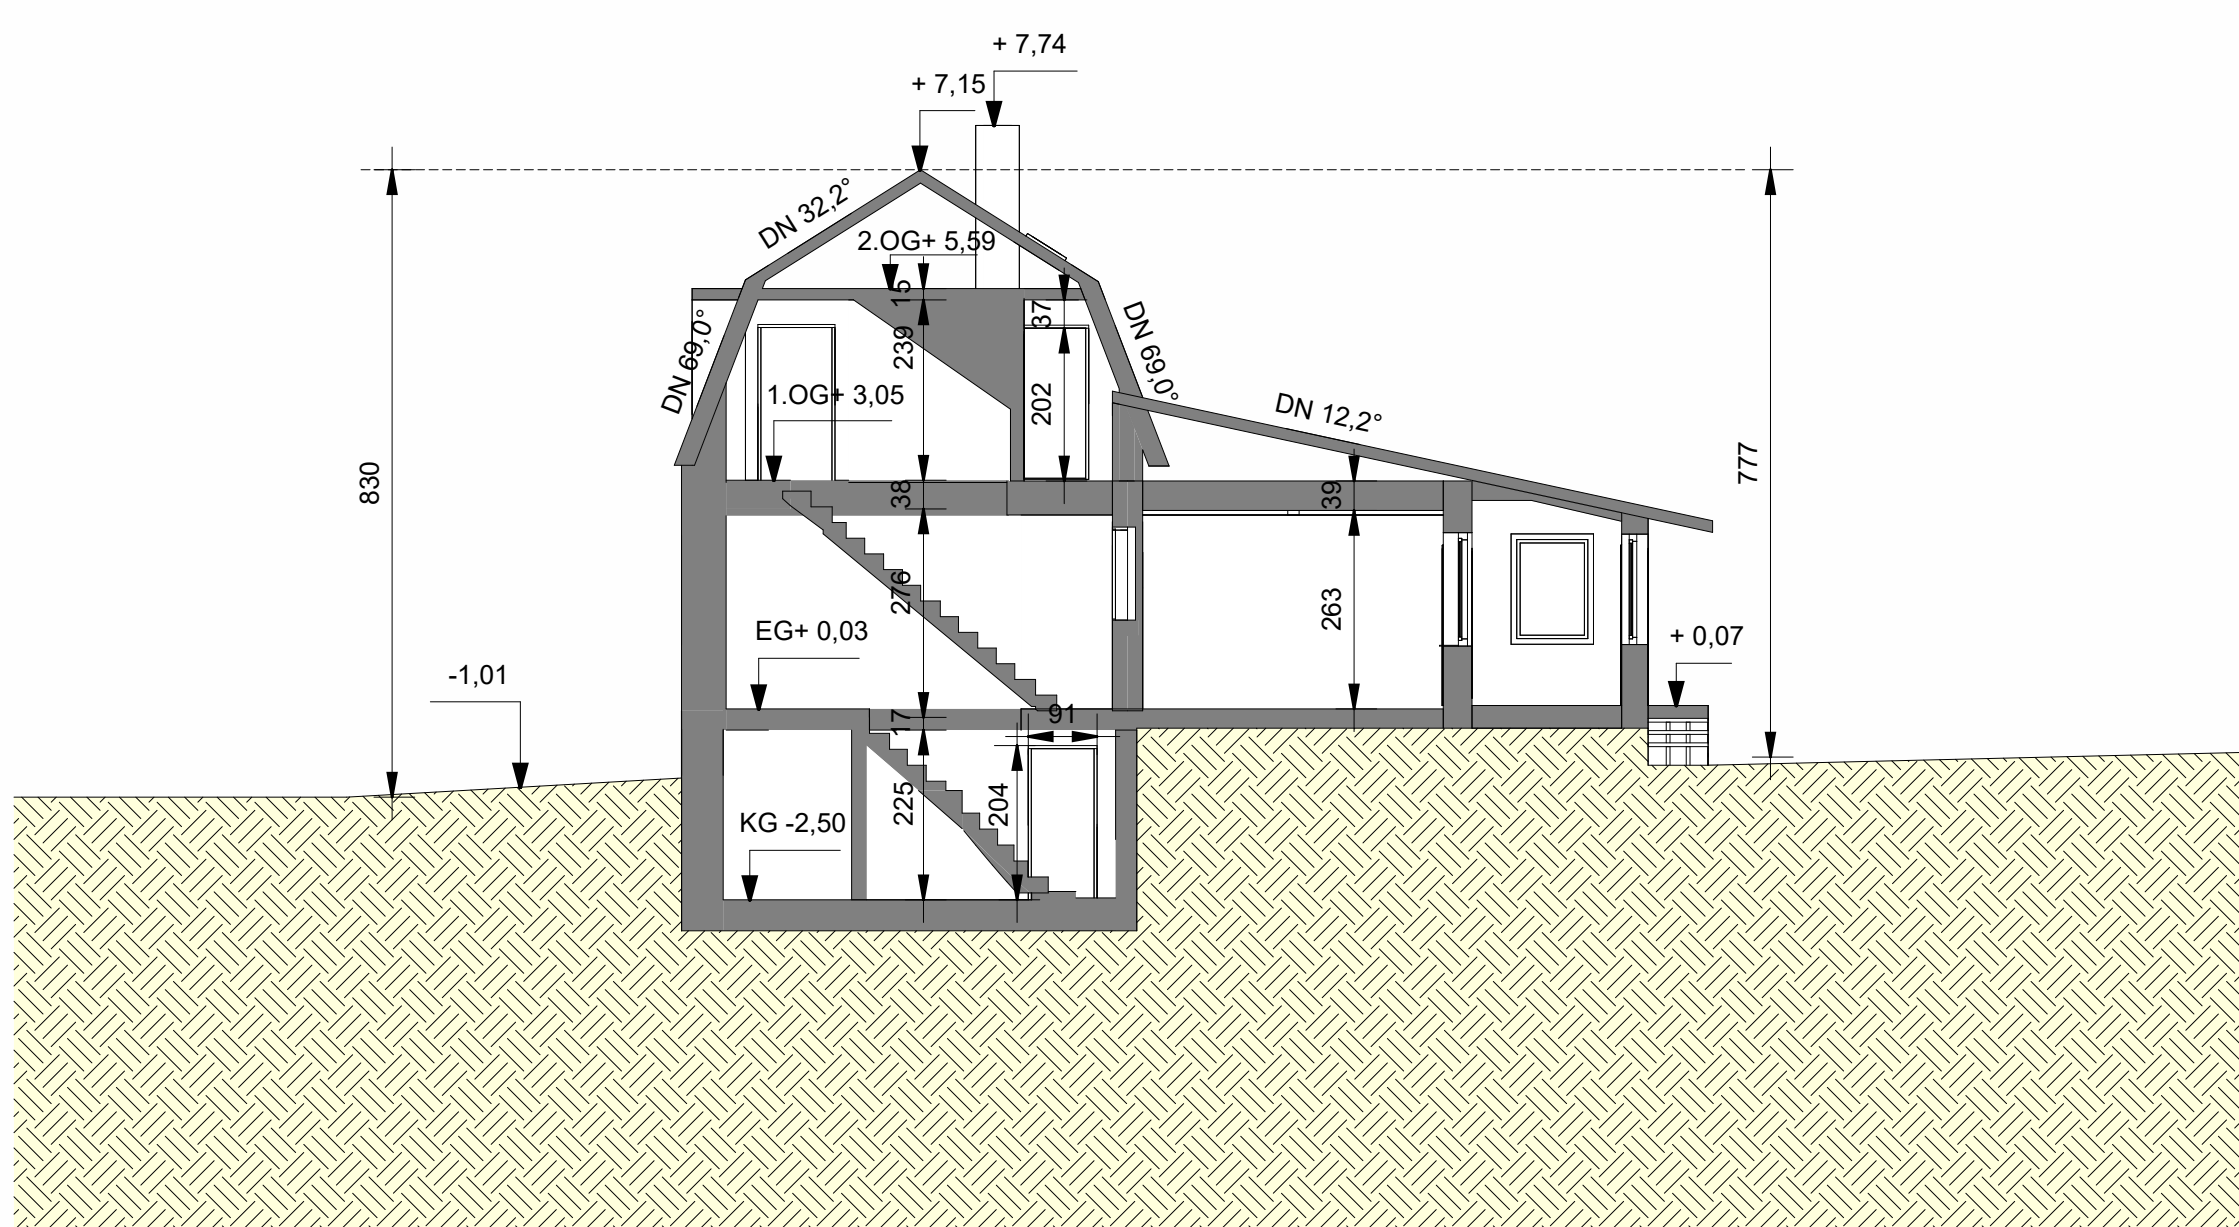

SNITT B

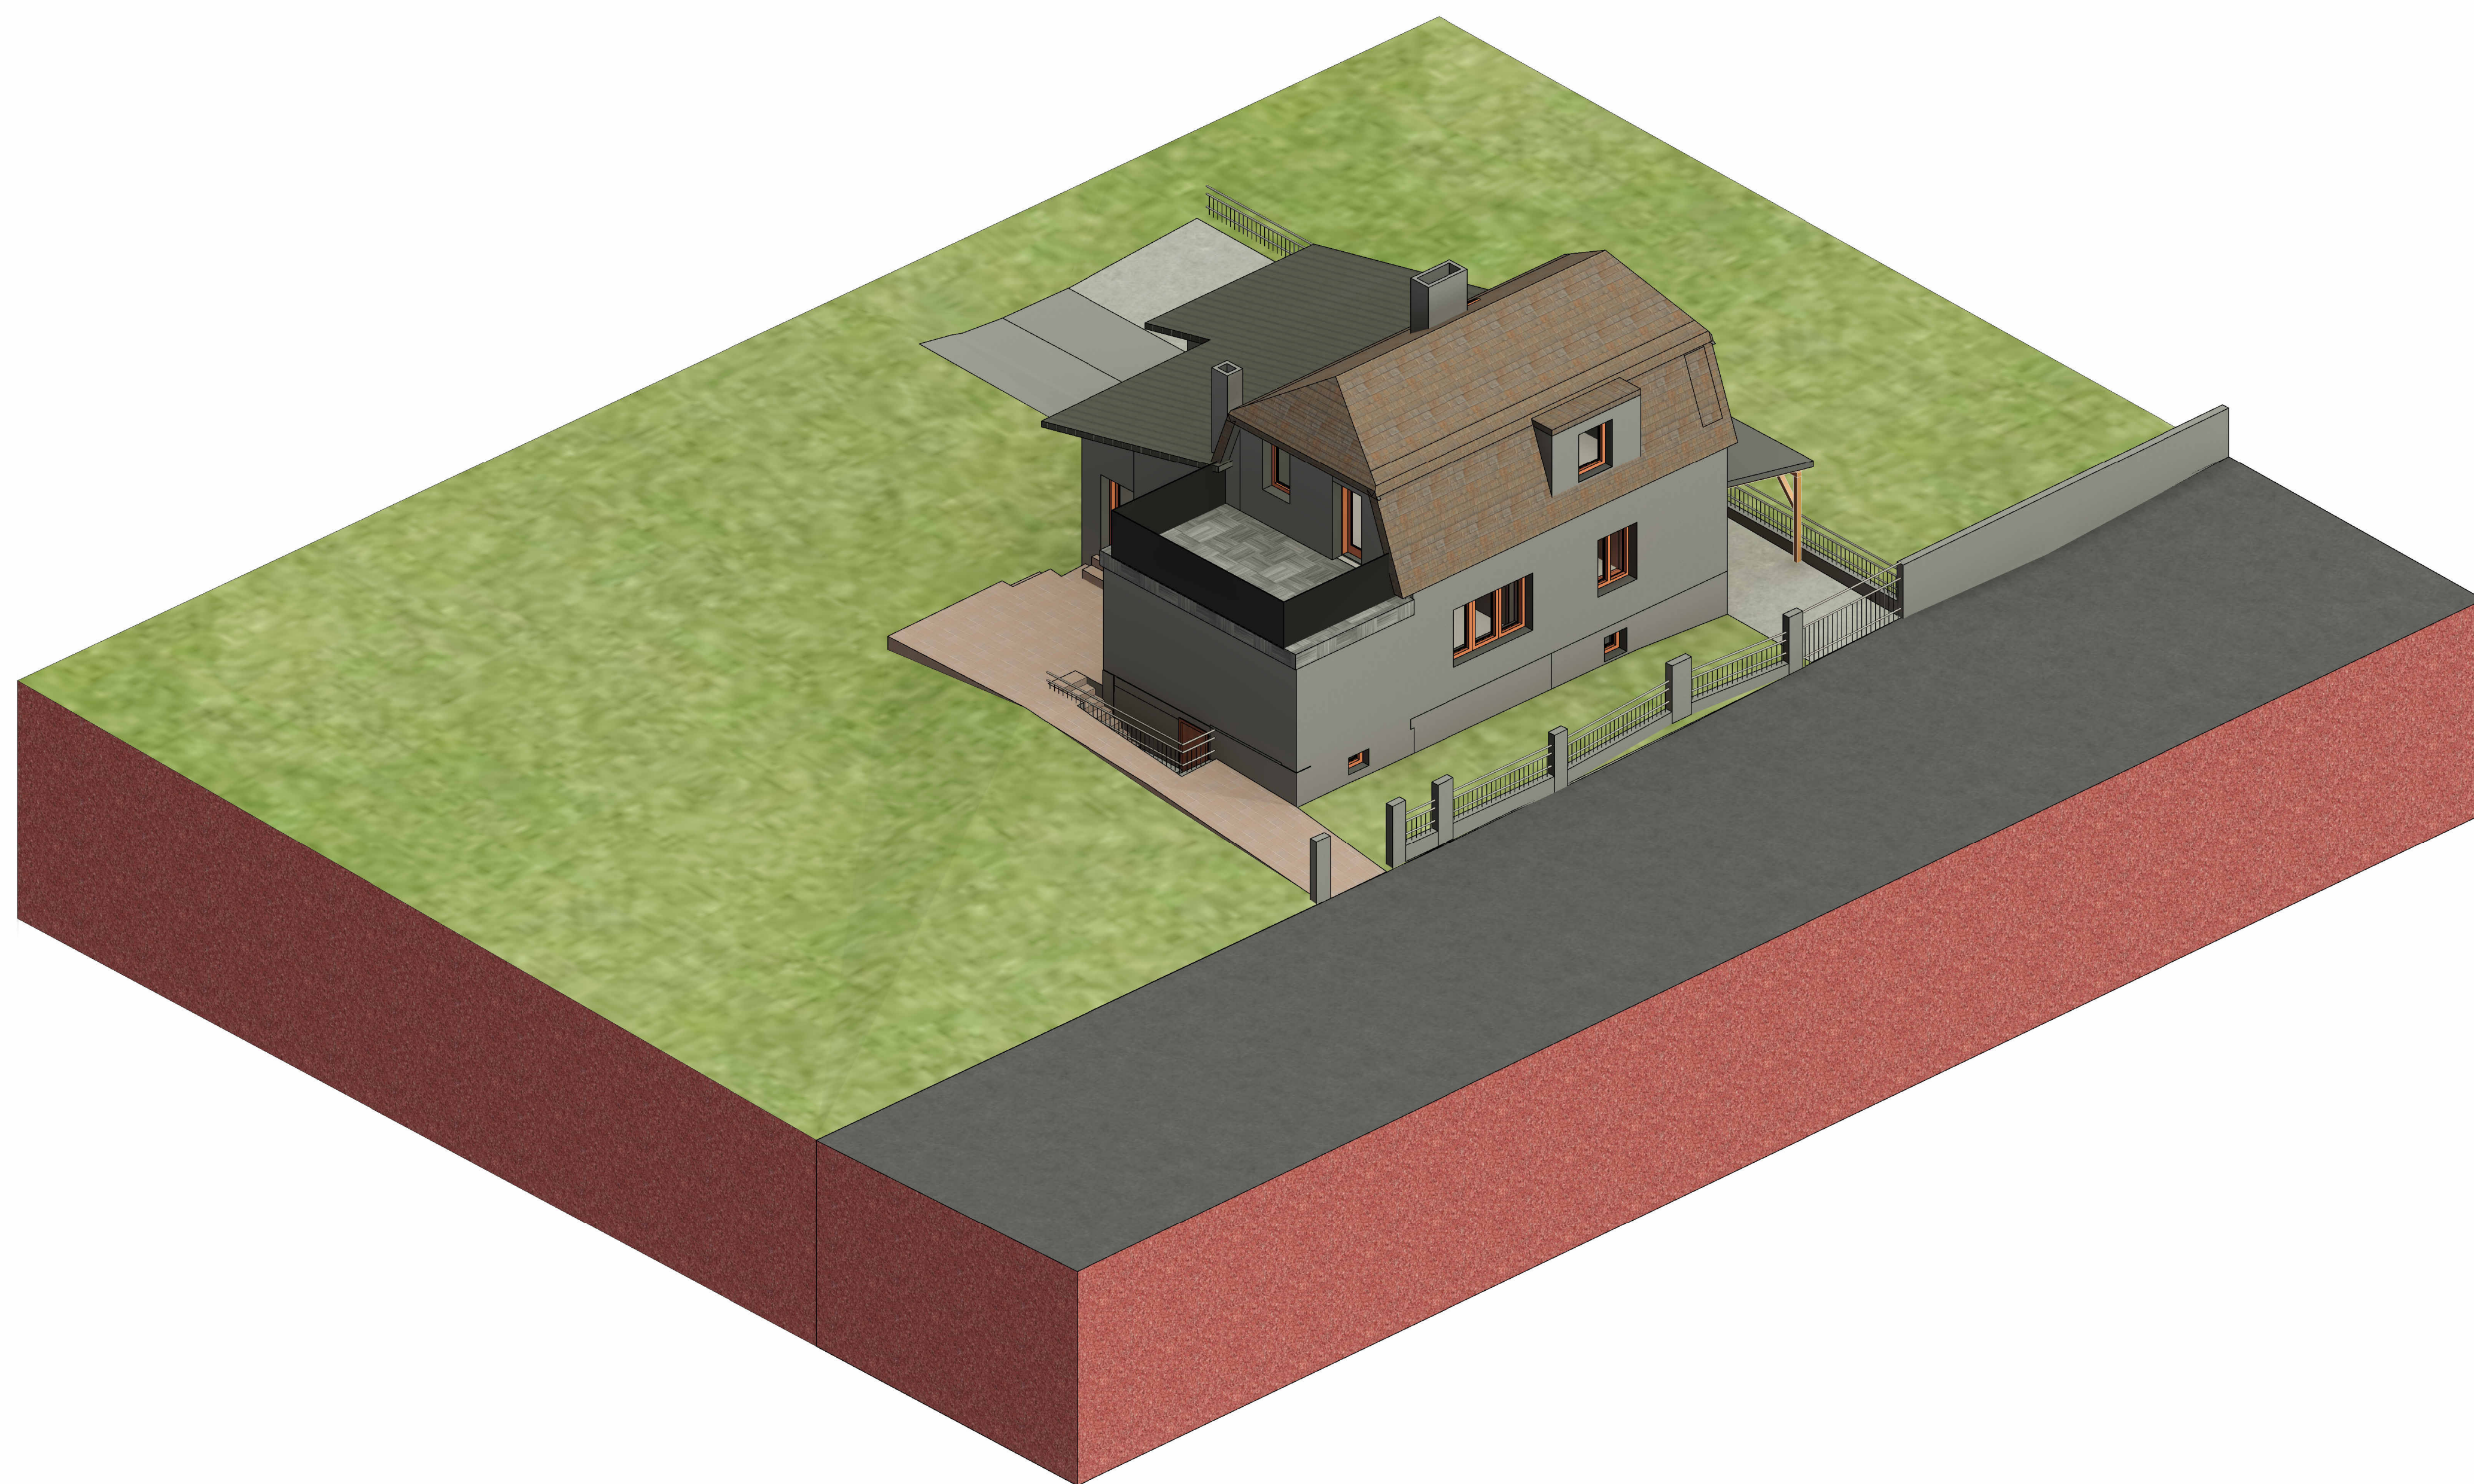

BESTANDSPLAN

PROJEKT:
Herweghstraße 37, 3100 St.Pölten
GST.NR.: 215 EZ: 434 KAT.GEM.: 19580
PLANINHALT: GRUNDRISSSE, SCHNITTE, ANSICHTEN M 1:100

BEHÖRDE:

GRUNDEIGENTÜMER:	BAUWERBER:
PLANVERFASSER:	BAUFÜHRER

	GEZEICHNET	DATUM	PROJ.NR.	PL.NR.
	TBW	12.10.26		