
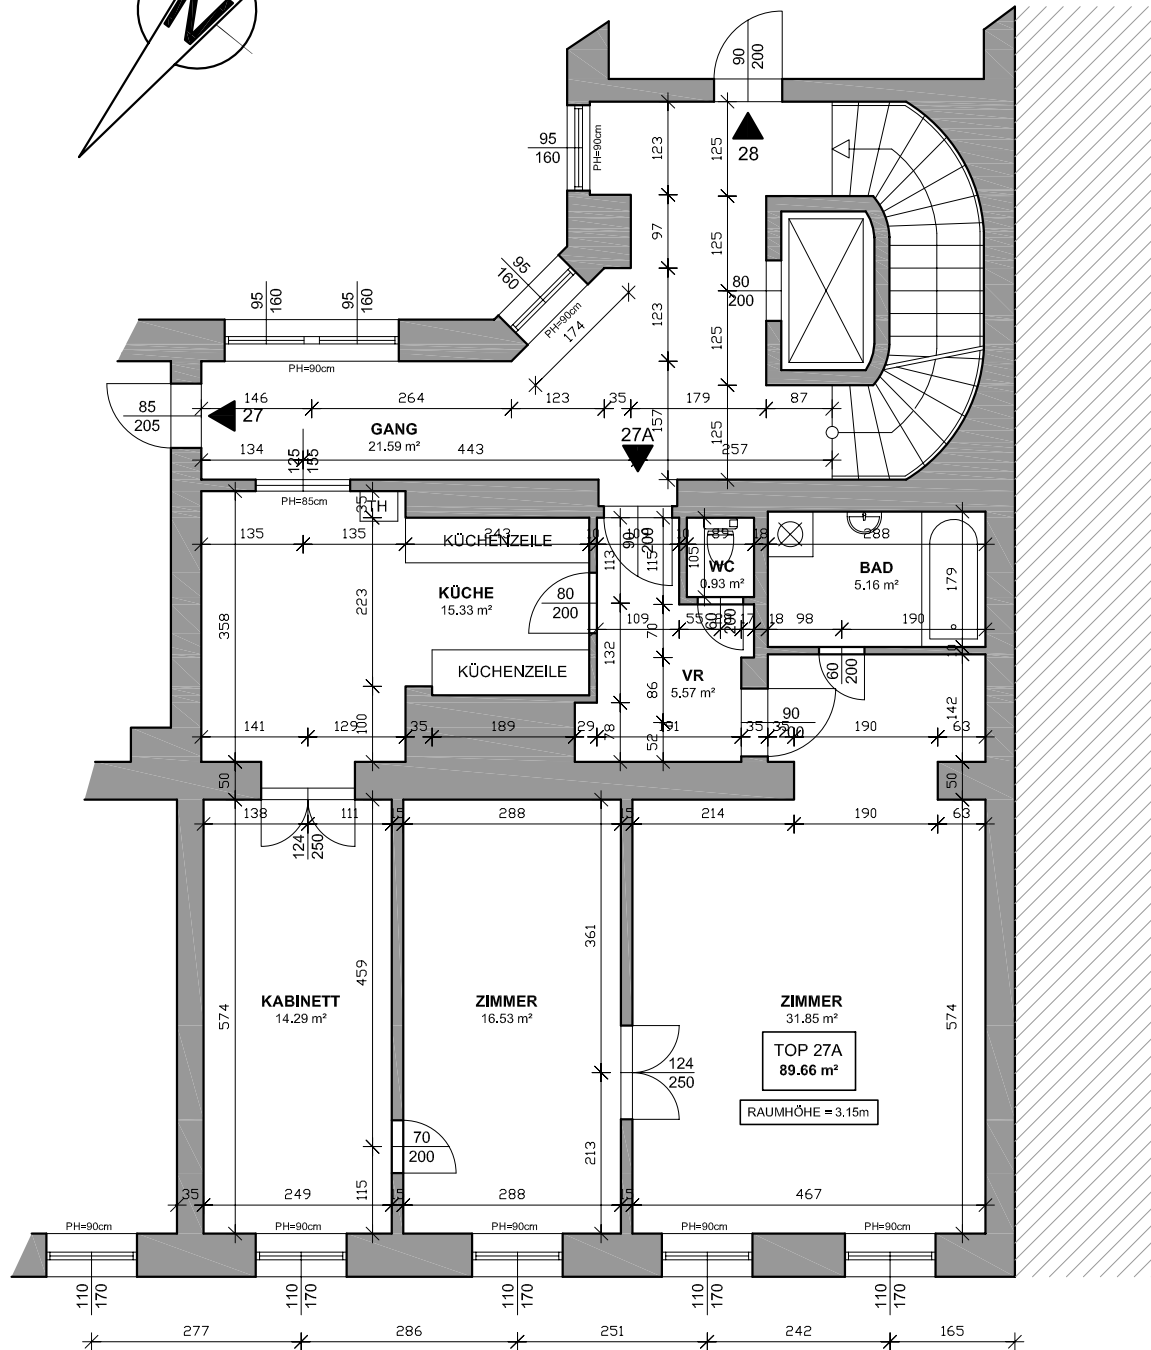


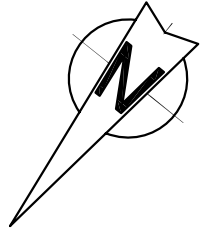

PRATERSTRASSE 56

GRUNDRISS - 2.STOCK

LEGENDE - 2.STOCK

Top Nr.:	Fläche/Top
Nutzflächen	
Top 22	52,77 m²
Top 27A	89,66 m²
Summe Nutzflächen	142,43 m²
Allgemeine Flächen	
Gang	21,59 m²
GESCHOSSFLÄCHE GESAMT	
164,02 m²	



BESTANDSPLAN

projekt:	1020 Wien, Praterstraße 56
planinhalt:	Grundriß - 2. Stock
maßstab:	1:100
plannummer:	0911342-08

Empfänger	Datum	Hauseigentümer:	conwert Immobilien Invest SE A - 1080 Wien, Albertgasse 35	PF	BE
Conwert	29.09.2008				

0911342-08