




ITALIENERSTRASSE 21  
GEWERBE 01  
GESAMTFLÄCHE 97,11 M2

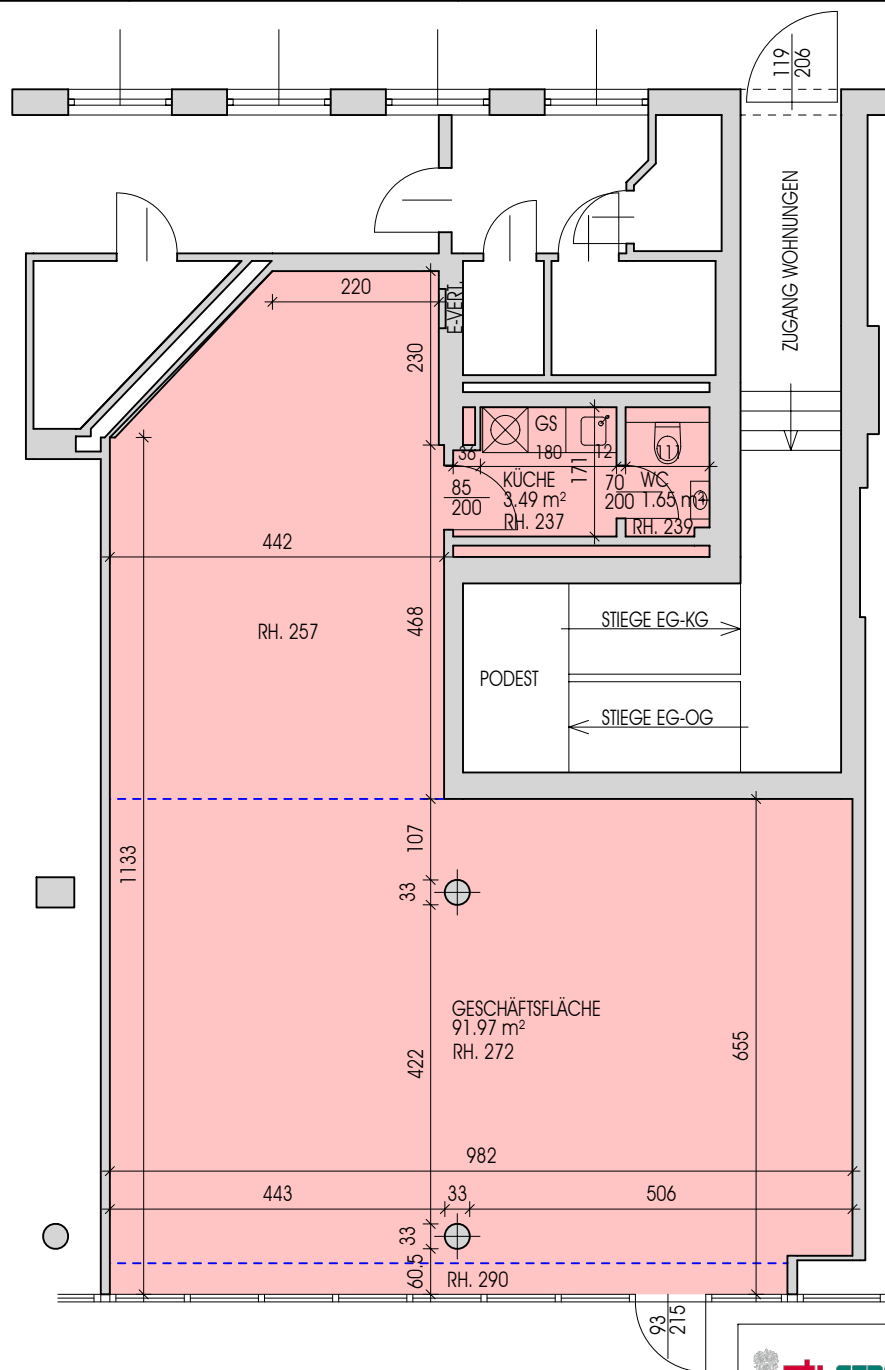

**zt: STROMBERGER ZT-GmbH**  
Tel.: +43 664 8846 6000  
E-Mail: office@zt-stromberger.at  
Web: www.zt-stromberger.at

BUWOG Süd GmbH  
Tirolerstraße 17, 9500 Villach  
BESTANDSPLAN  
ITALIENER STRASSE 21, GEWERBE 01  
9500 VILLACH

AUFMASS

|             |            |
|-------------|------------|
| MASSTAB:    | 1 / 100    |
| DATUM:      | 2025-10-23 |
| GEZEICHNET: | WR         |