




plan-quadrat
Bestandsaufnahmen GmbH
A – 4600 Wels
Ligusterstraße 4
Tel. 07242 / 29 1741
Fax. 07242 / 29 1741-20
Mobil 0650 / 40 00 866
office@plan-quadrat.at
www.plan-quadrat.at

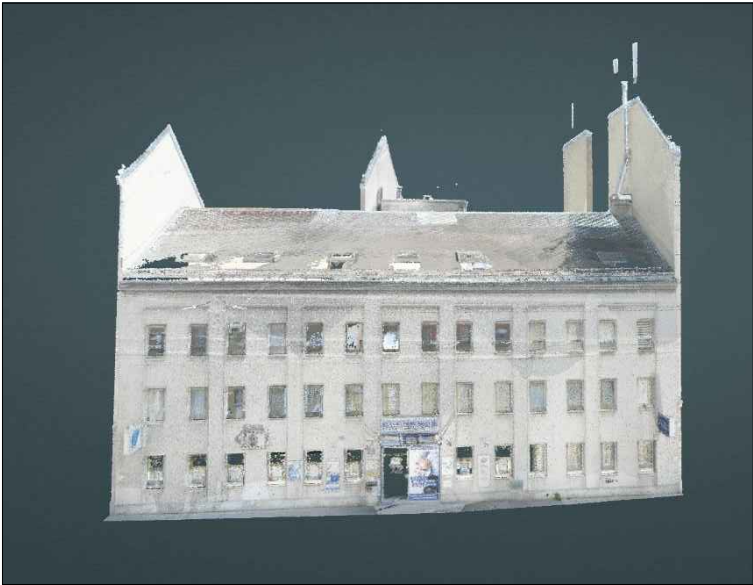

BÜROGEBÄUDE
HEILIGENSTÄDTERSTR.32
1190 WIEN

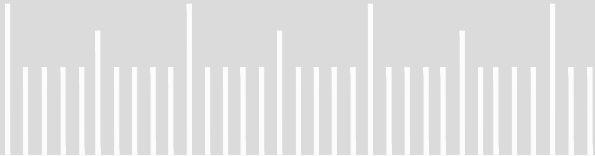



KELLERGECHOSS

DATUM	JUNI 2022
-------	-----------

BÜROGEBÄUDE
HEILIGENSTÄDTERSTR.32
1190 WIEN

	BESTAND





mit mess zum ziel

plan-quadrat
Bestandsaufnahmen GmbH
A - 4600 Wels
Ligusterstraße 4
Tel. 07242 / 29 1741
Fax. 07242 / 29 1741-20
Mobil 0650 / 40 00 866
office@plan-quadrat.at
www.plan-quadrat.at

DARSTELLUNG:

ERDGESCHOSS

MASSTAB 1:100

PLAN NR. 01/02

DATUM JUNI 2022


BESTANDSPLAN

BÜROGEBÄUDE
HEILIGENSTÄDTERSTR.32
1190 WIEN



ERDGESCHOSS:

BESTAND

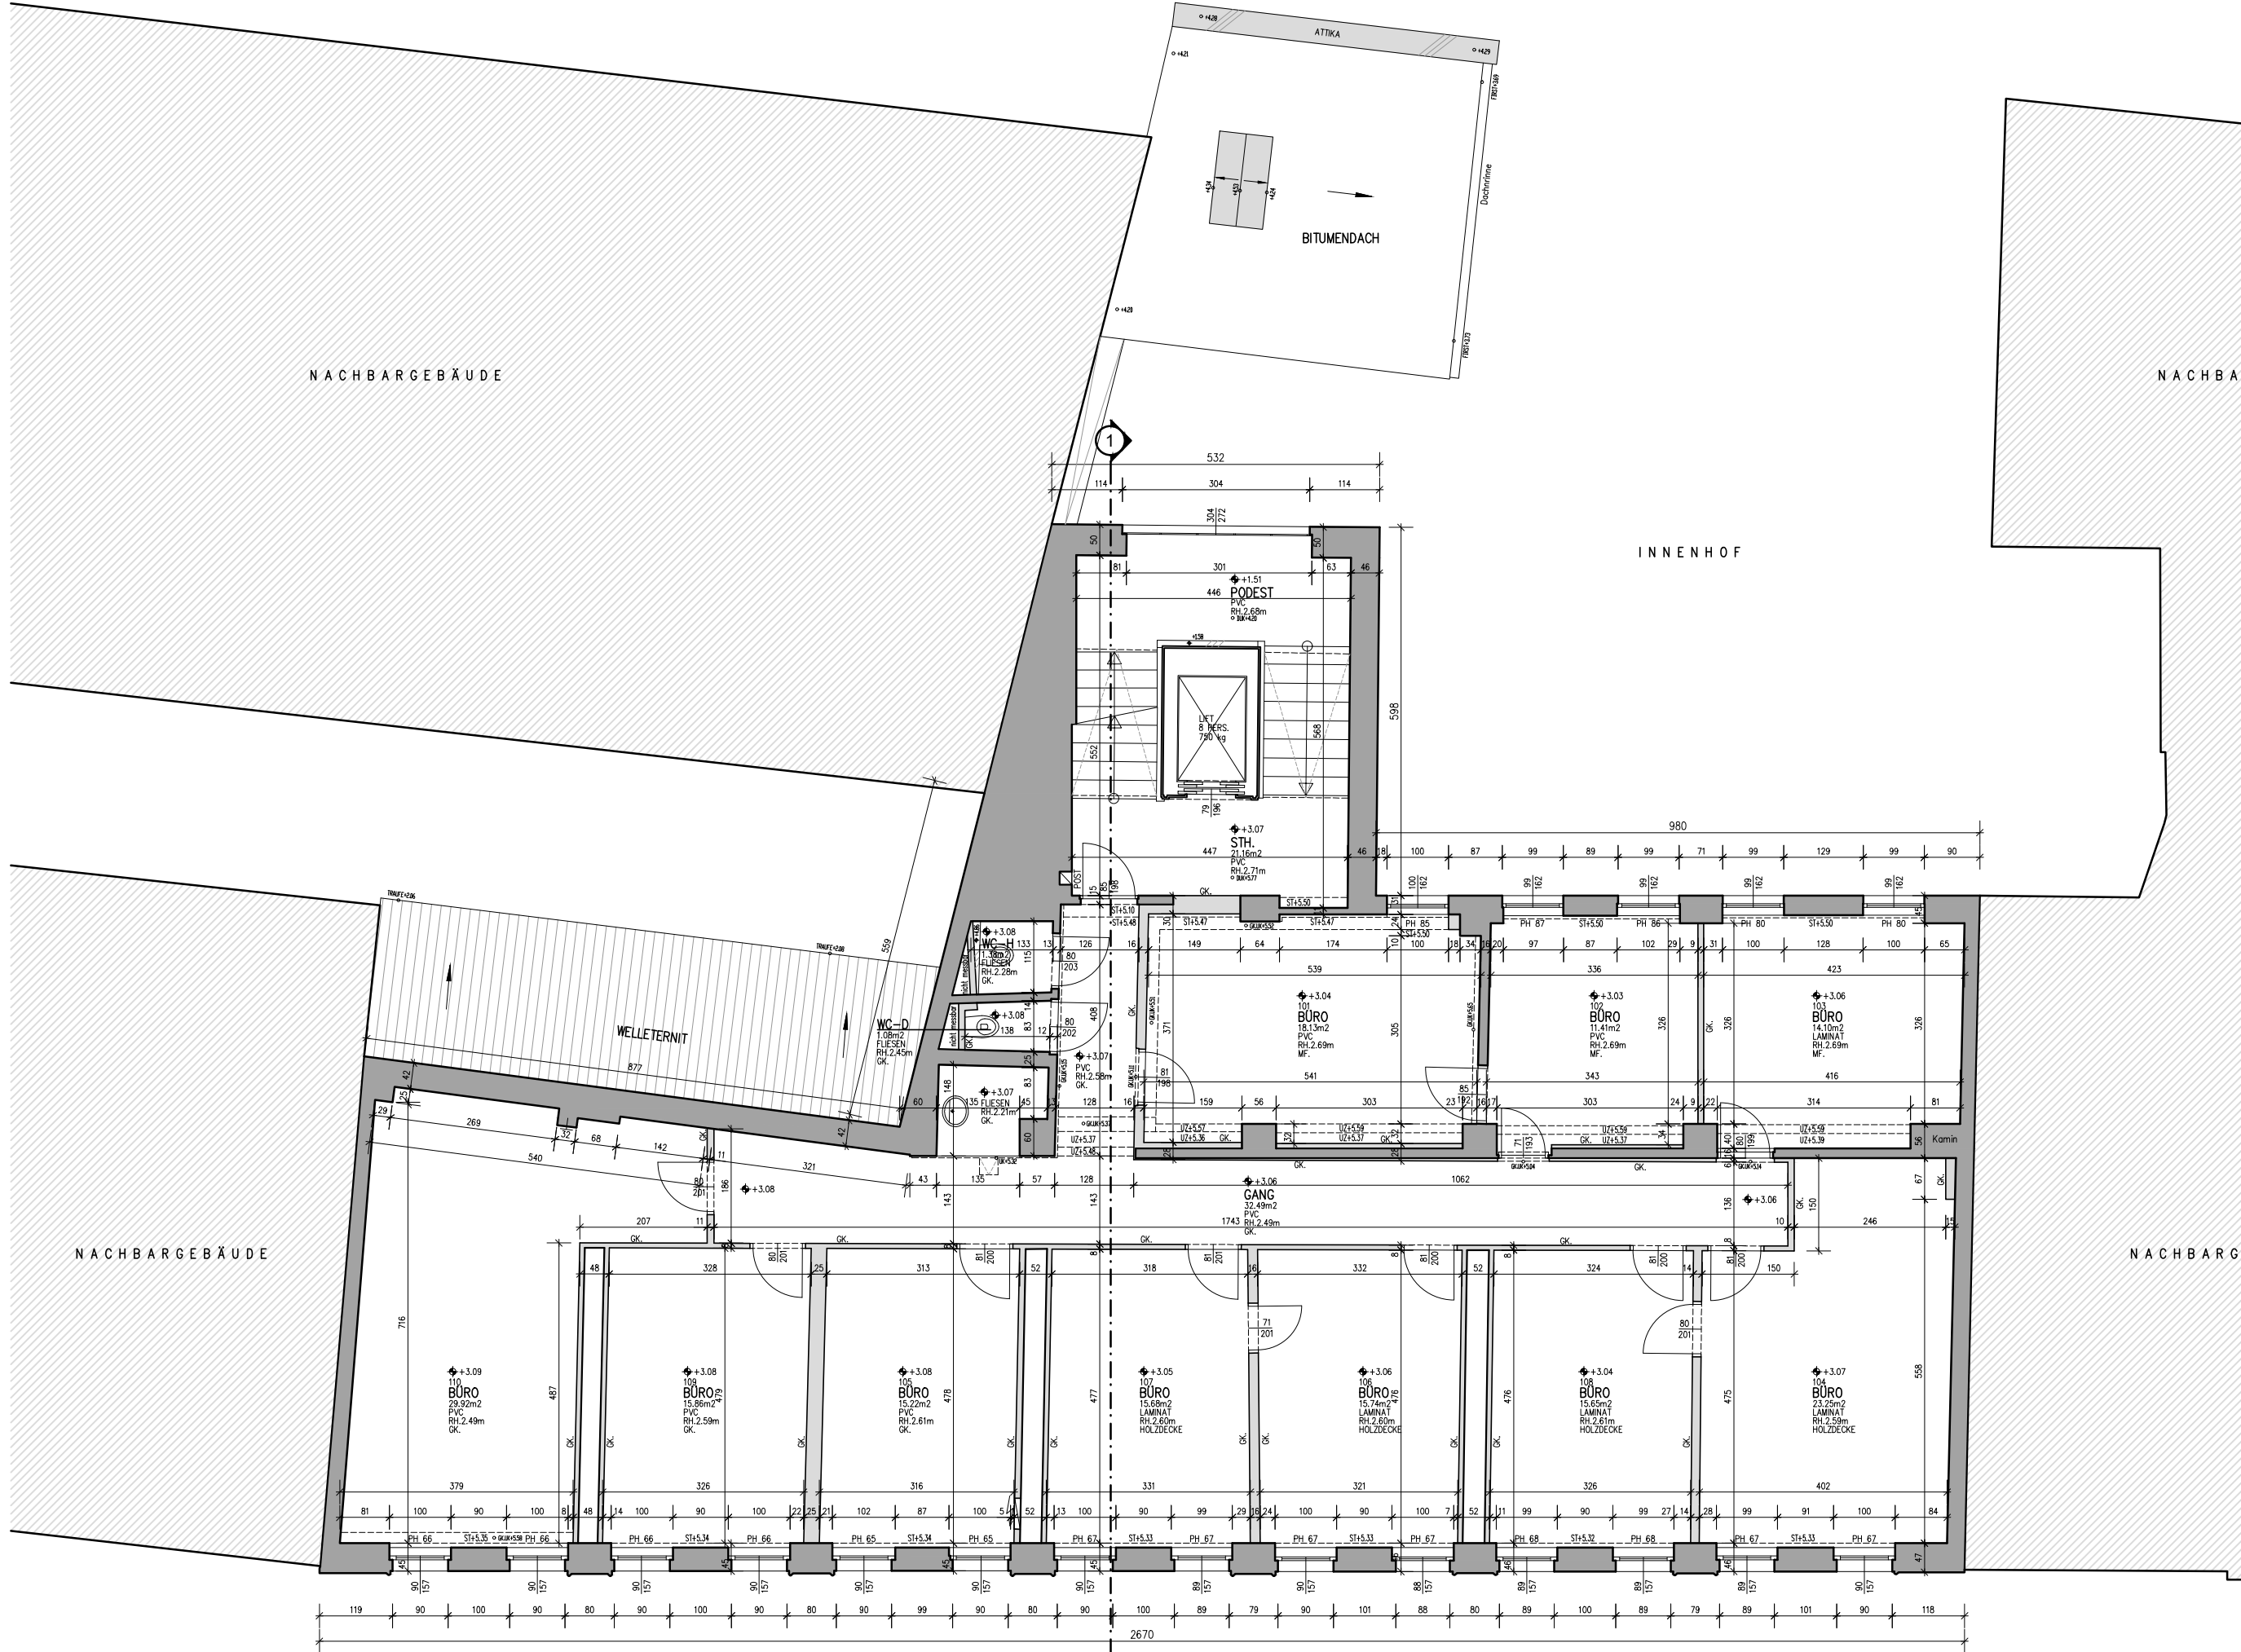

1.OBERGESCHOSS:




plan-quadrat
Bestandsaufnahmen GmbH
A - 4600 Wels
Ligusterstraße 4
Tel. 07242 / 29 1741
Fax. 07242 / 29 1741-20
Mobil 0650 / 40 00 866
office@plan-quadrat.at
www.plan-quadrat.at

DARSTELLUNG:	
1.OBERGESCHOSS	
MASSTAB	1:100
PLAN NR.	01/03
DATUM	JUNI 2022

BESTANDSPPLAN

BÜROGEBAUDE
HEILIGENSTÄDTERSTR.32
1190 WIEN

BESTAND

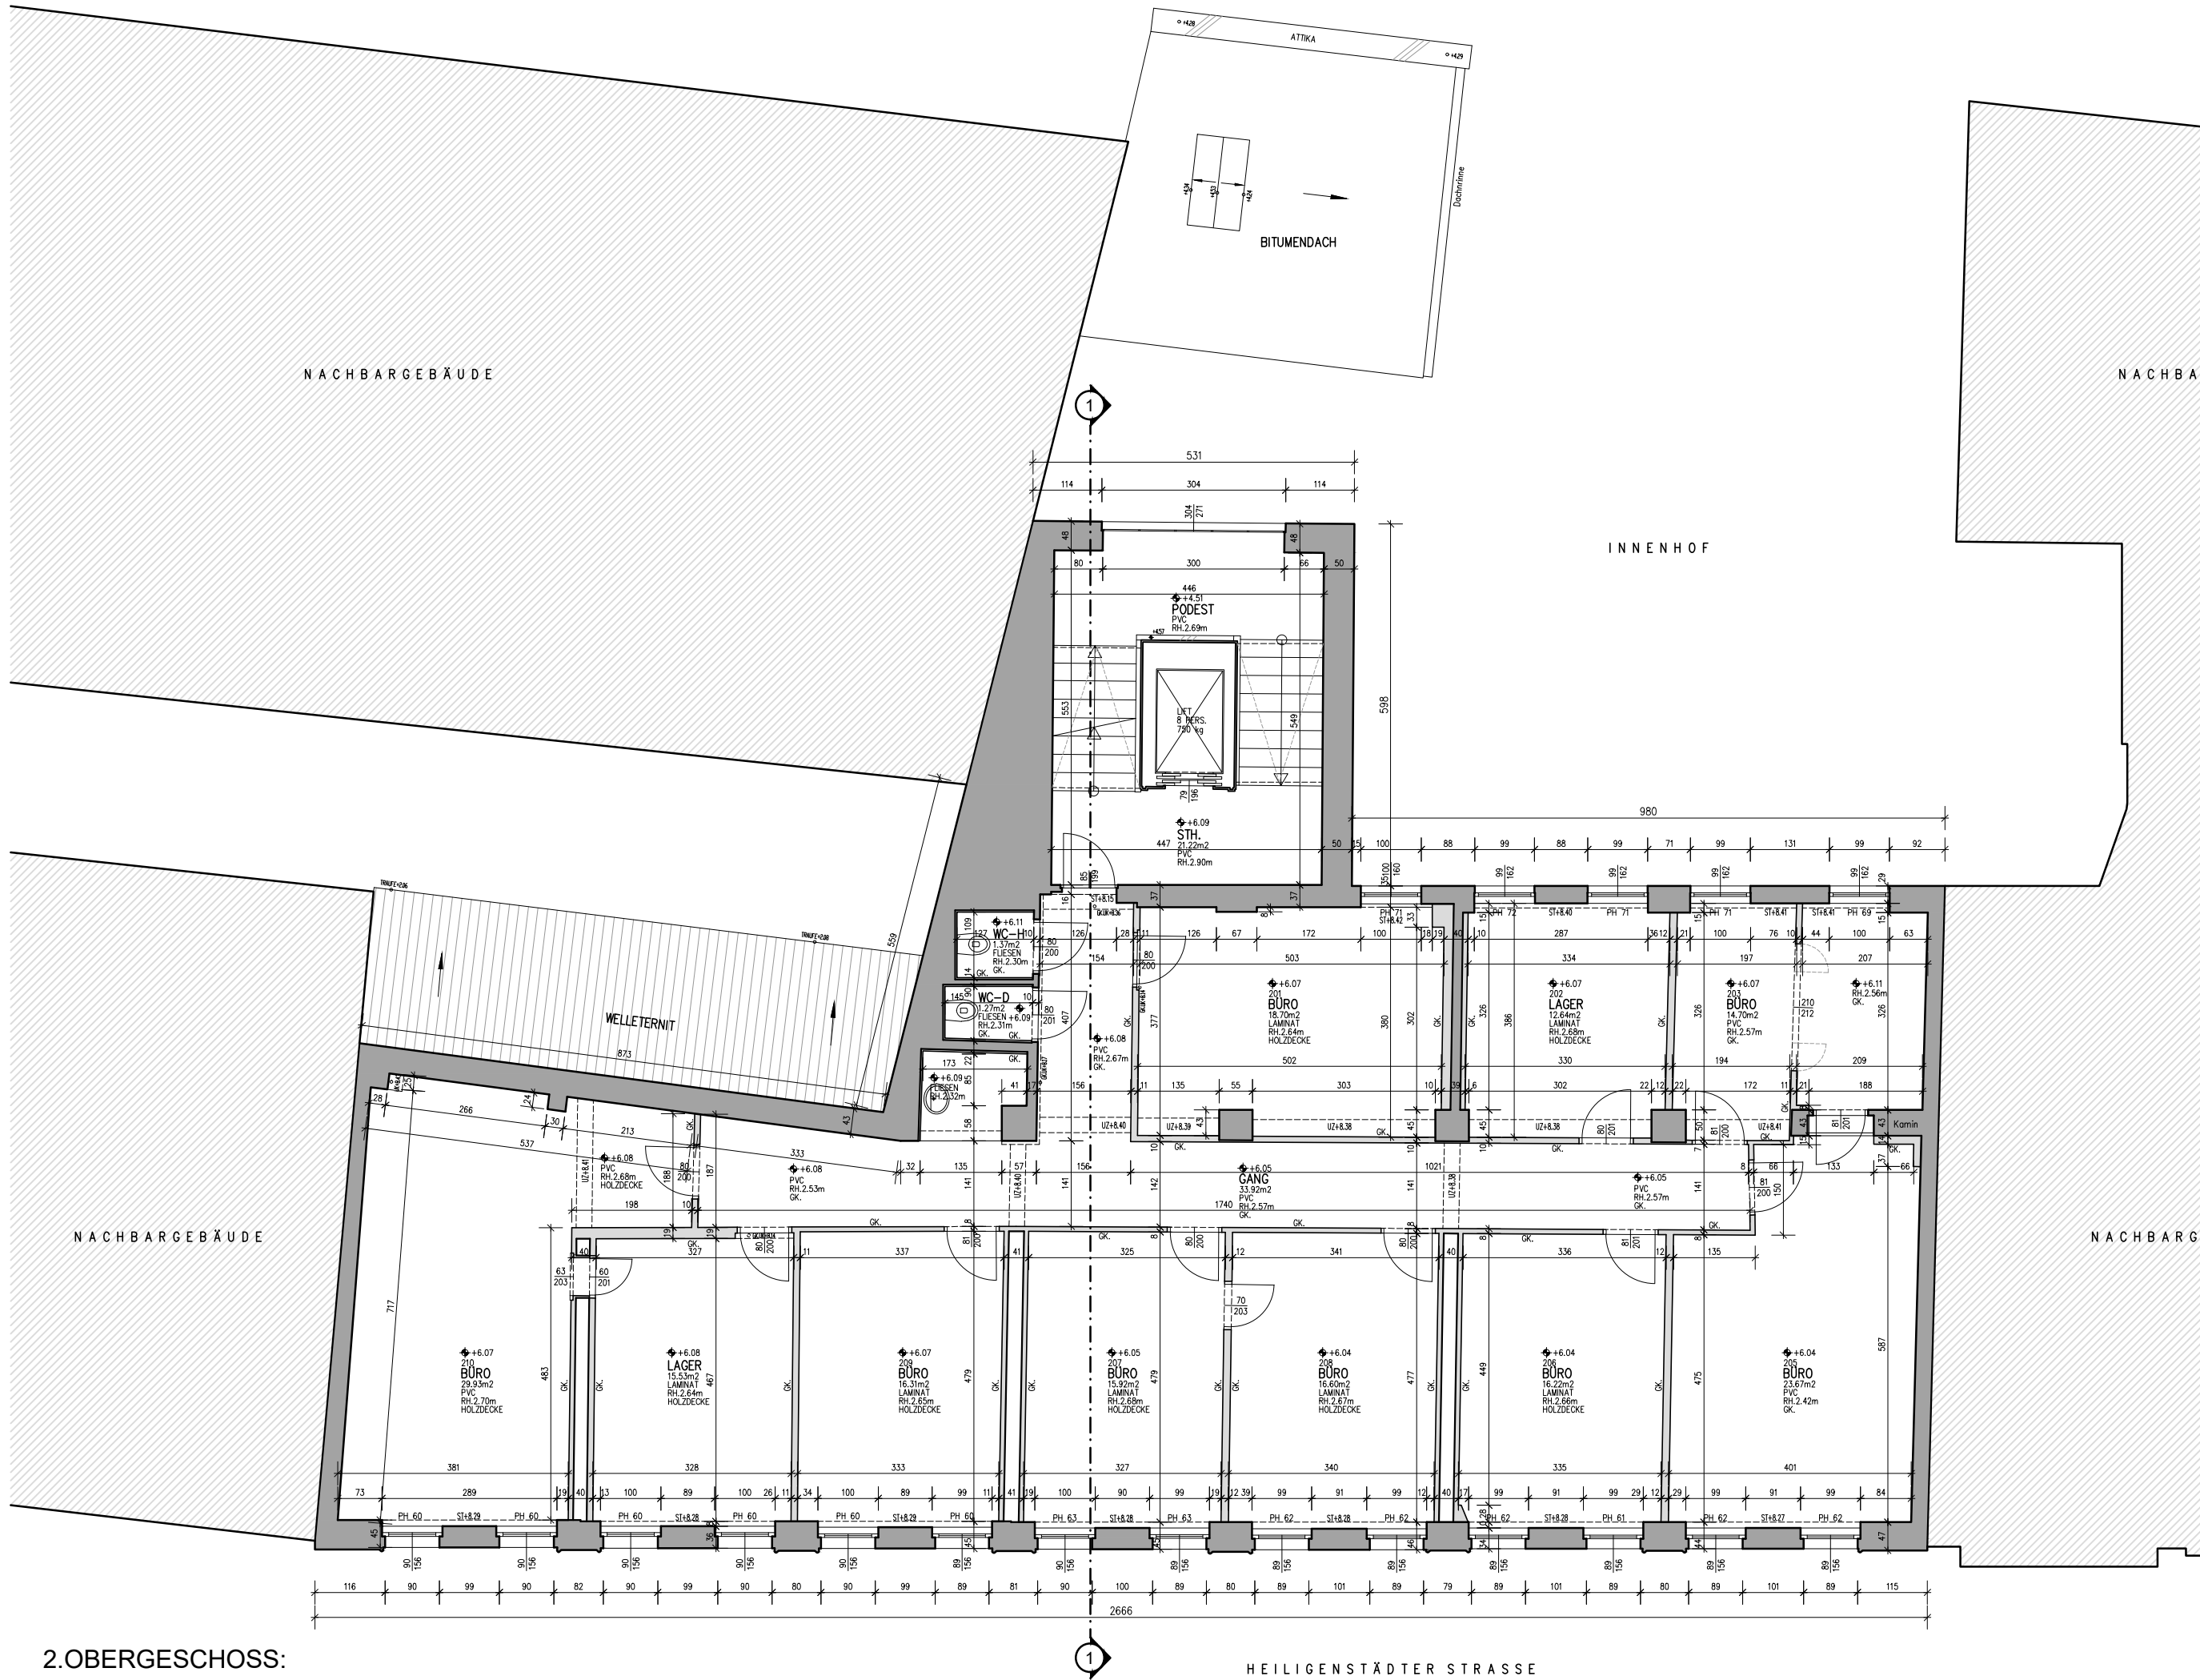


2.OBERGESCHOSS:



DATUM	JUNI 2022
-------	-----------

BUROGEBAUDE
HEILIGENSTÄDTERSTR.32
1190 WIEN

BESTAND

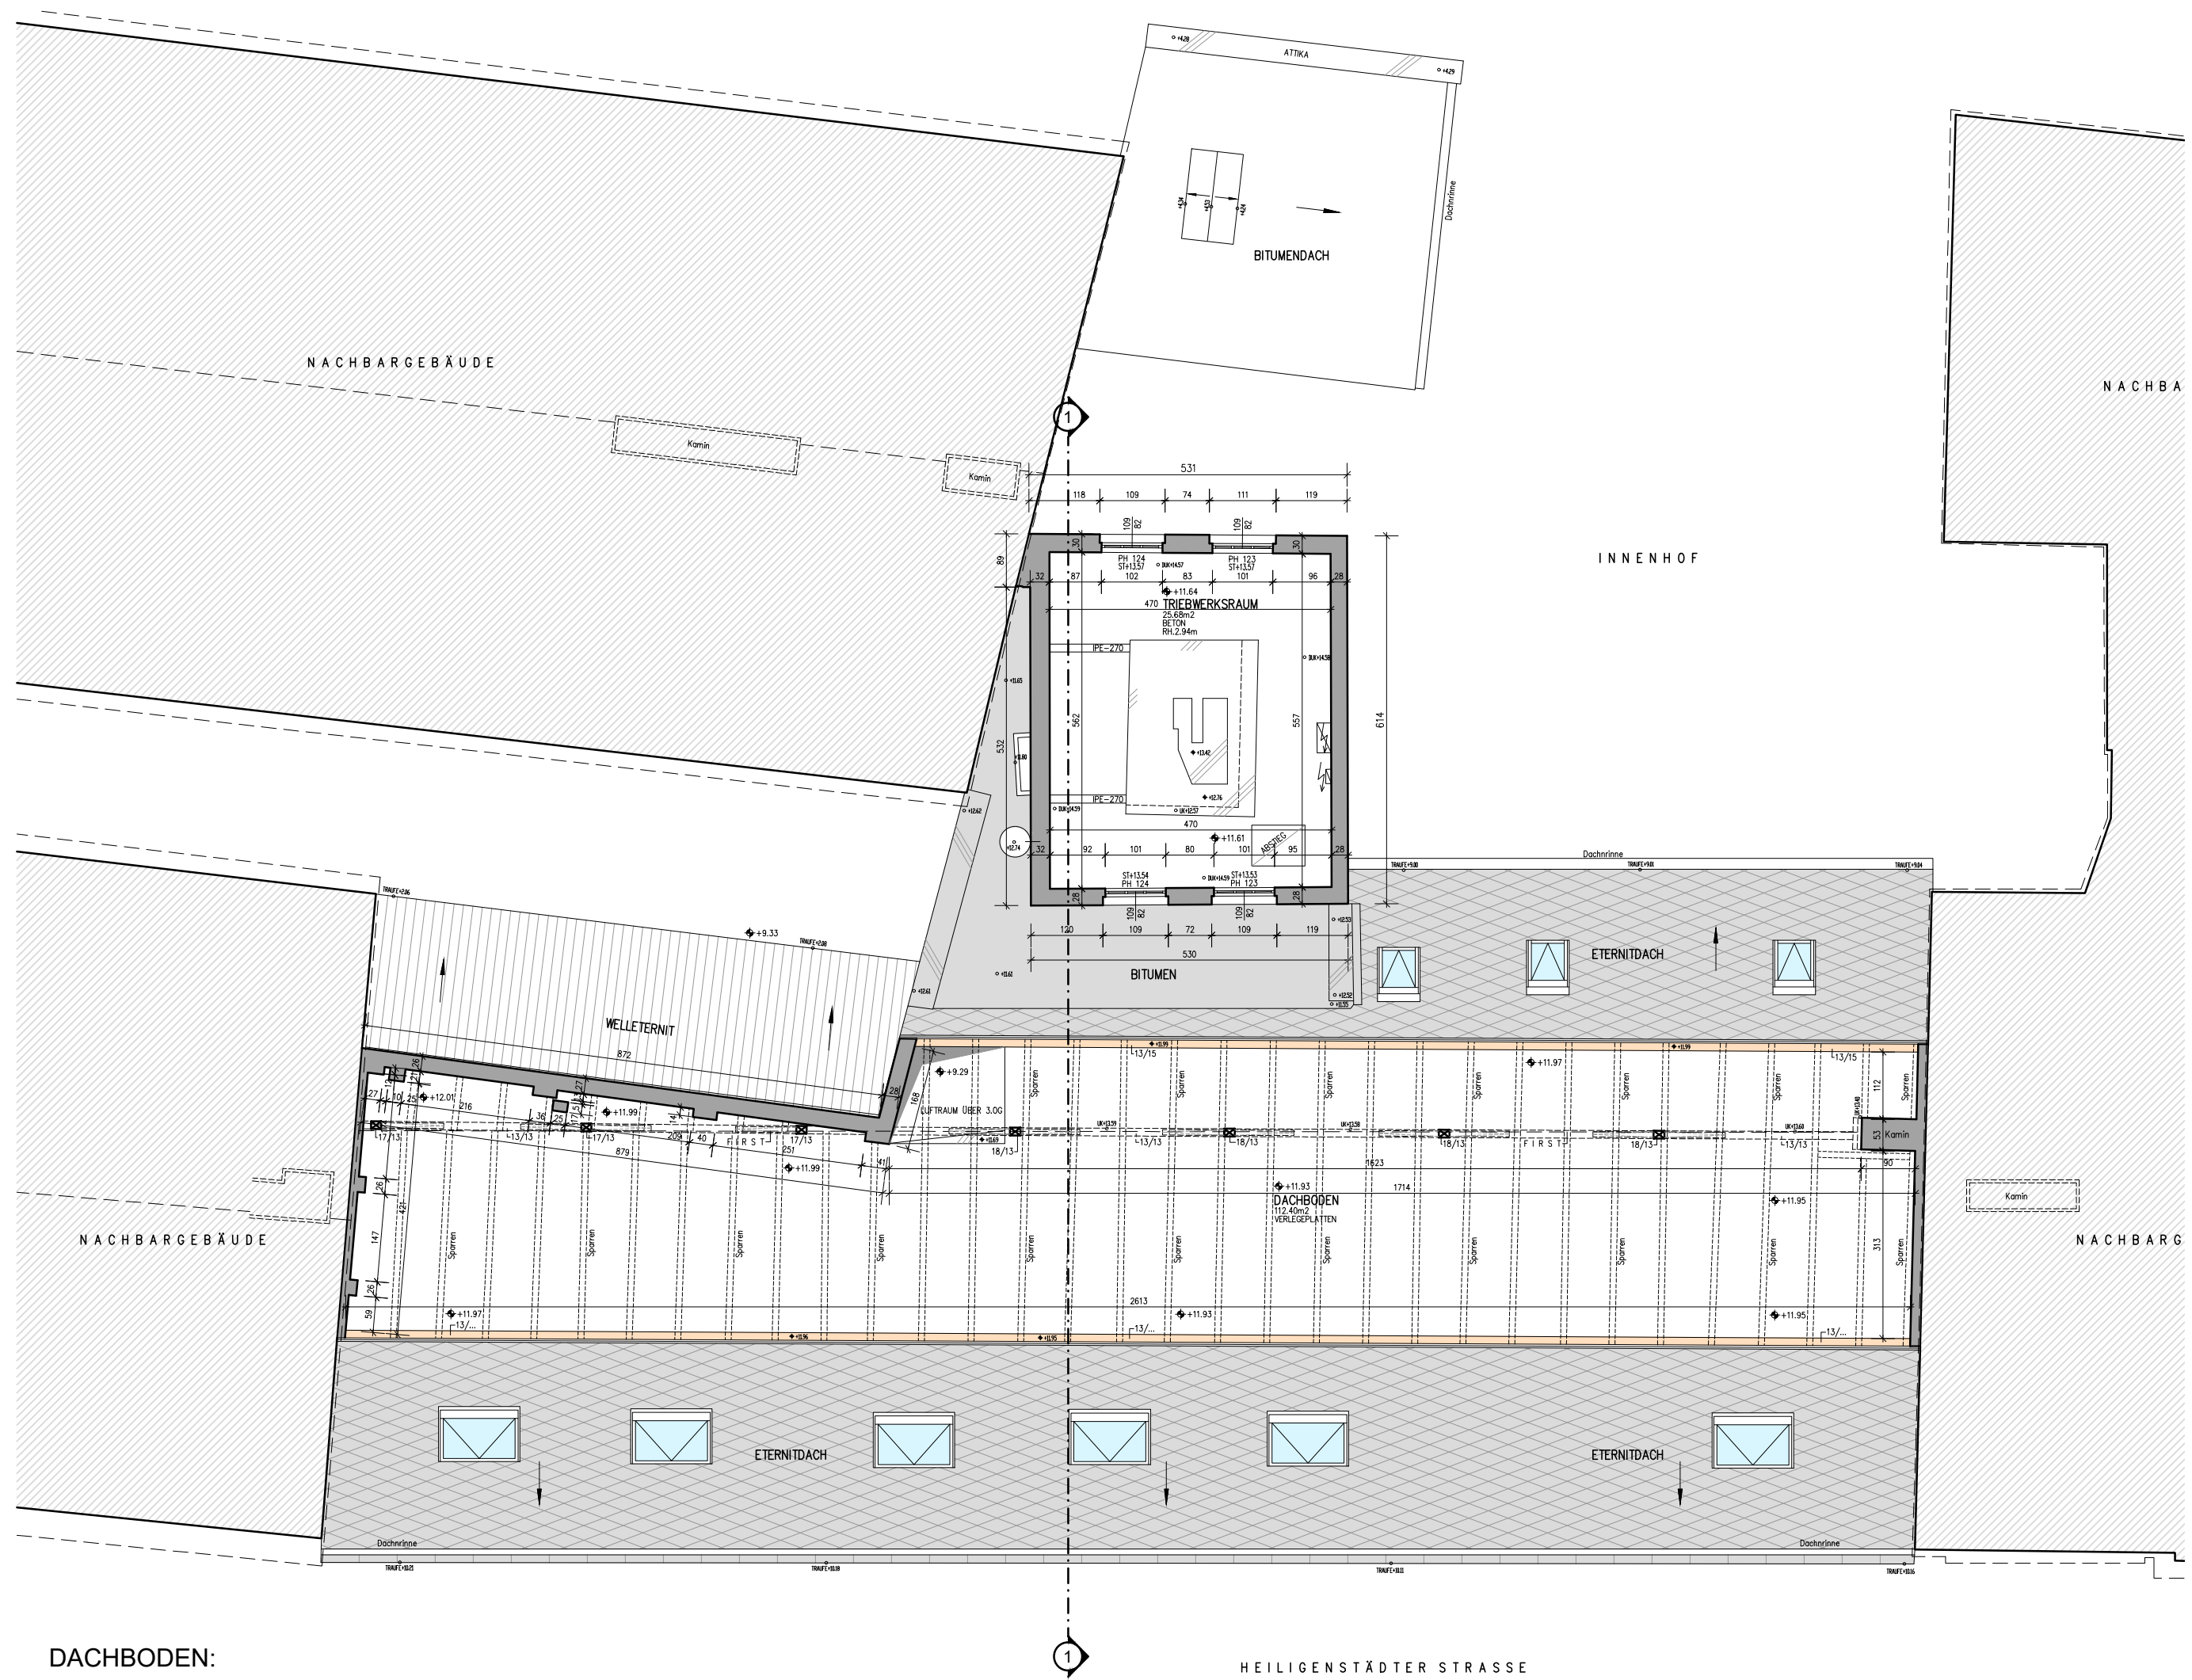



DARSTELLUNG:

MASSTAB	1:100
---------	-------

DATUM	JUNI 2022
-------	-----------

--	--

BÜROGEBÄUDE
HEILIGENSTÄDTERSTR.32
1190 WIEN

	BESTAND
--	---------



HEILIGENSTÄDTER STRASSE



mit mess zum ziel

plan-quadrat
Bestandsaufnahmen GmbH
A - 4600 Wels
Ligusterstraße 4
Tel. 07242 / 29 1741
Fax. 07242 / 29 1741-20
Mobil 0650 / 40 00 866
office@plan-quadrat.at
www.plan-quadrat.at

DARSTELLUNG:

SCHNITT 1-1

MASSTAB 1:100

PLAN NR. 01/08


DATUM JUNI 2022

BESTANDSPLAN

BÜROGEBÄUDE
HEILIGENSTÄDTERSTR.32
1190 WIEN

BESTAND

SCHNITT 1-1 :

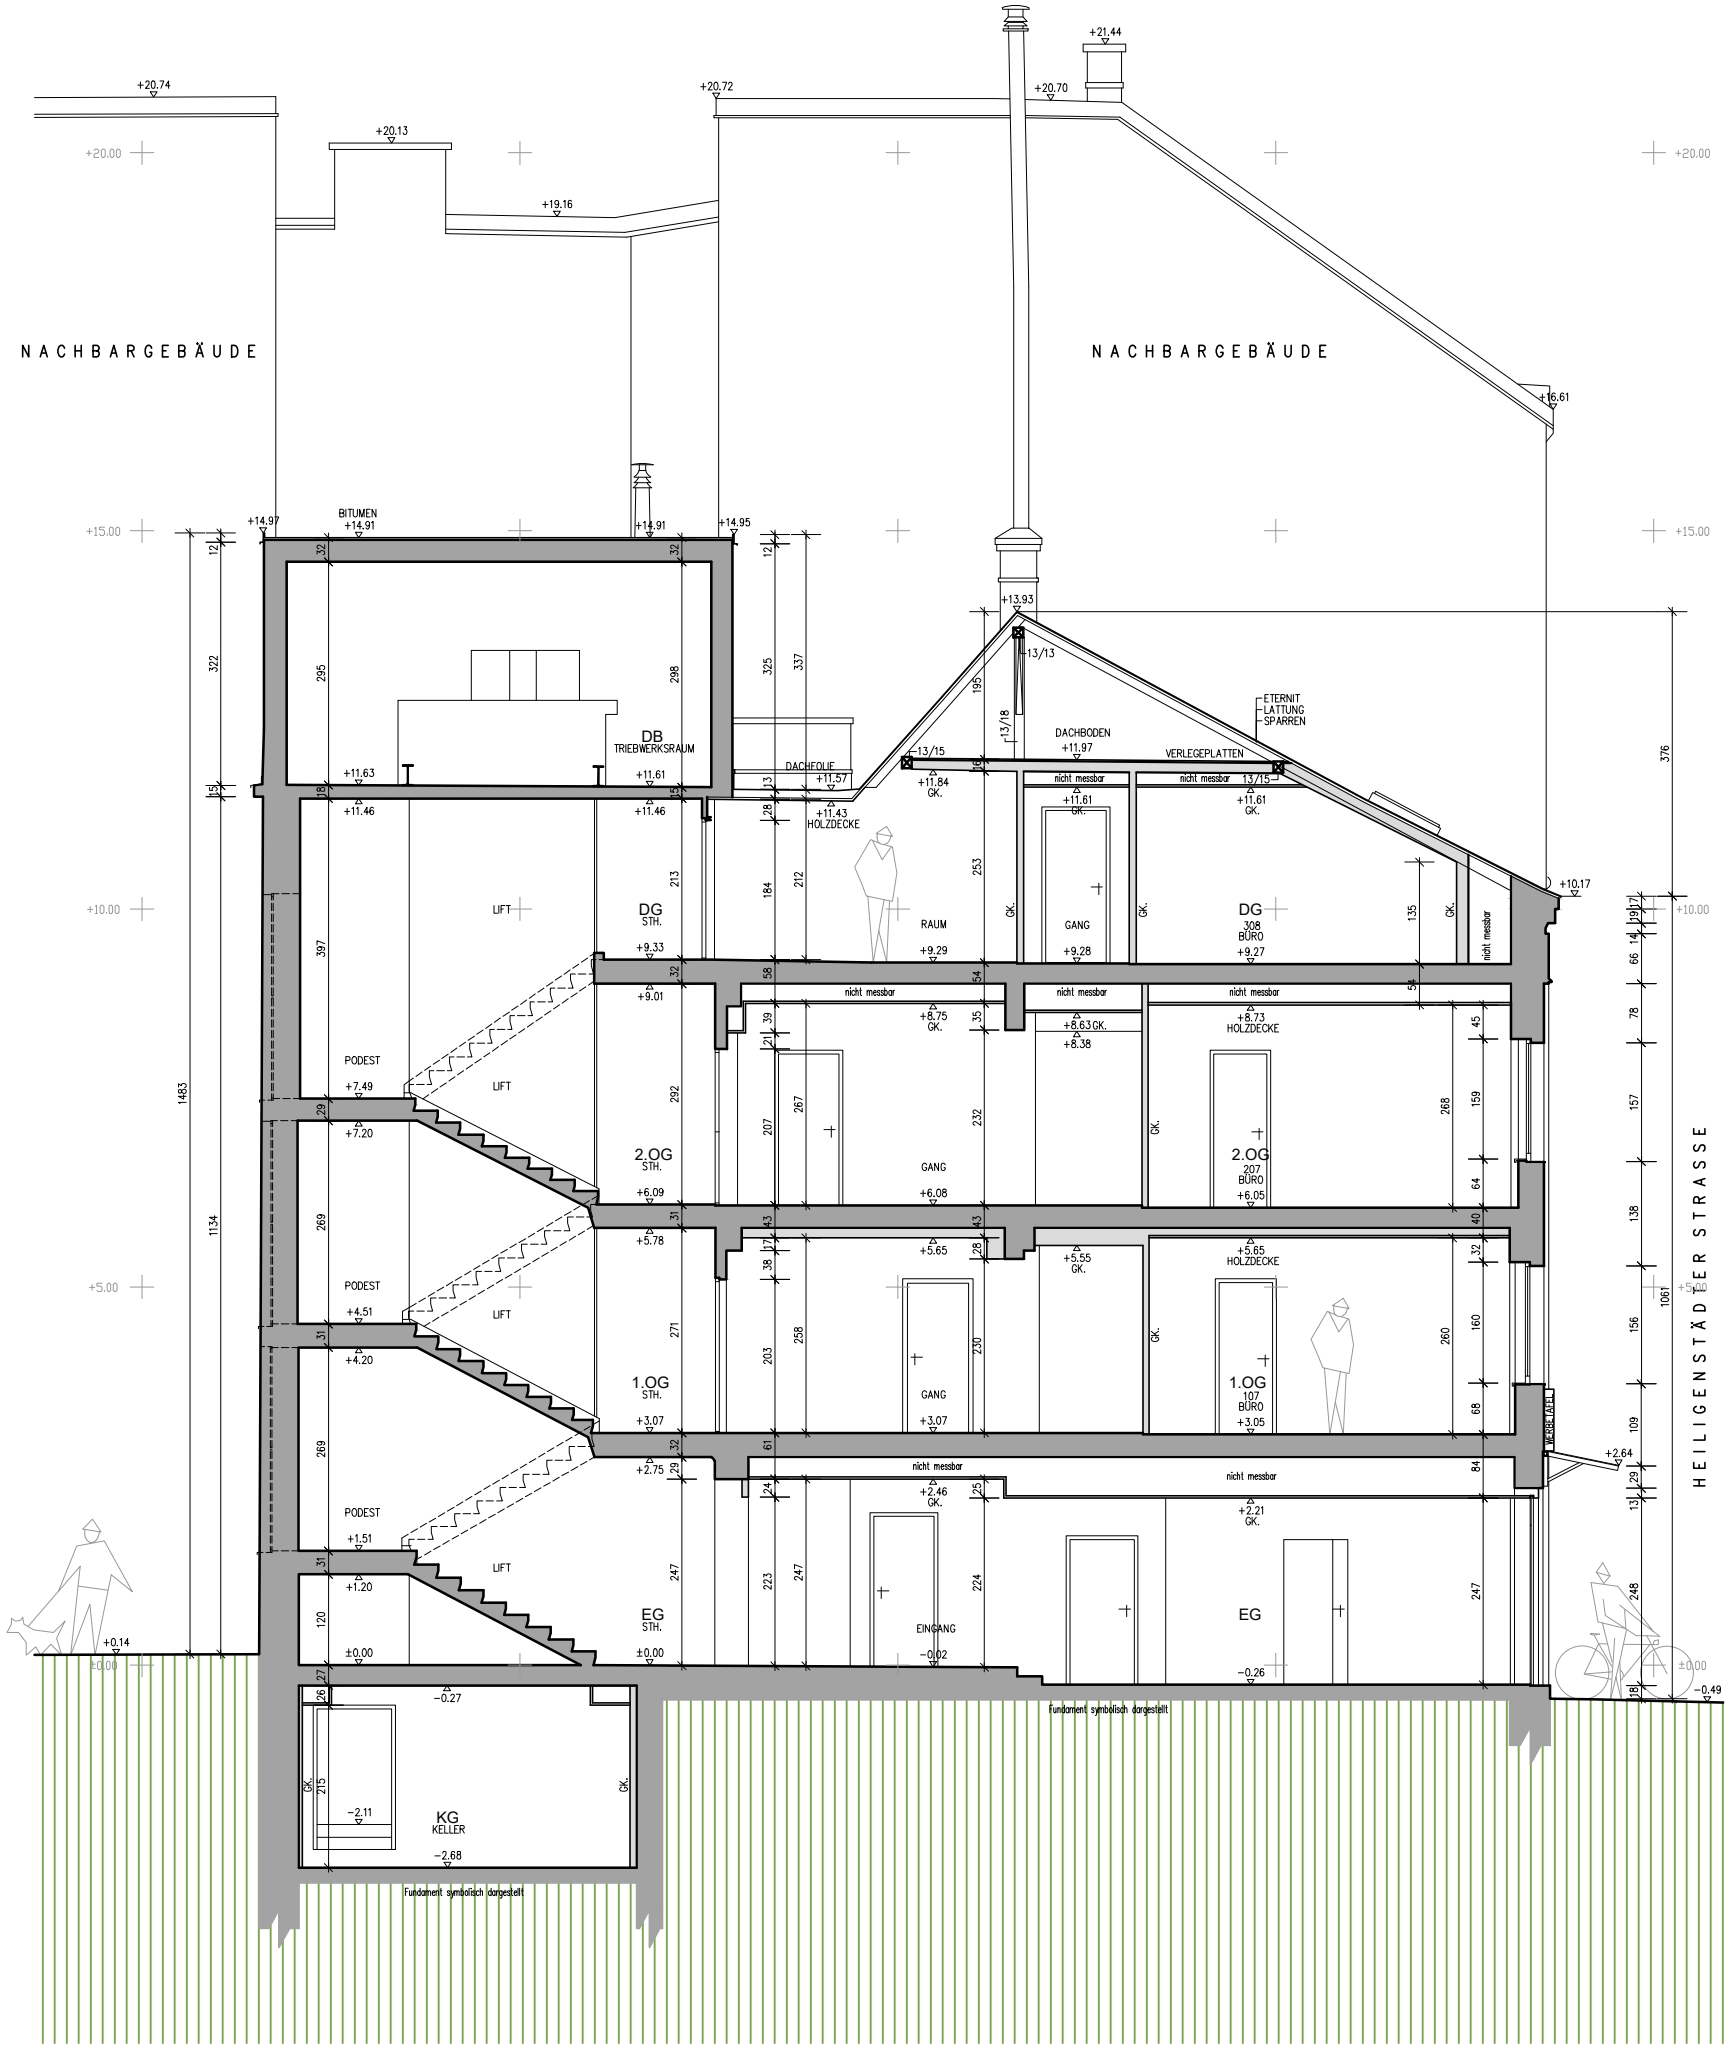



DARSTELLUNG:

MASSTAB	1:100
---------	-------

DATUM	JUNI 2022
-------	-----------

BÜROGEBÄUDE
HEILIGENSTÄDTERSTR.32
1190 WIEN

[illegible]

OSTANSICHT :



plan - quadrat
Bestandsaufnahmen GmbH
A - 4600 Wels
Ligusterstraße 4
Tel. 07242 / 29 1741
Fax. 07242 / 29 1741-20
Mobil 0650 / 40 00 866
office@plan-quadrat.at
www.plan-quadrat.at

DARSTELLUNG:	
OSTANSICHT	
MASSTAB	1:100
PLAN NR.	01/10
DATUM	JUNI 2022

BESTANDSPPLAN	BÜROGEBÄUDE HEILIGENSTÄDTERSTR.32 1190 WIEN

BESTAND