




Bestandsplan Wasserversorgung

Wasserwerk Lustenau

Augartenstraße 5
6890 Lustenau
Telefon: 05577/8181-5800
lothar.isele@lustenau.at

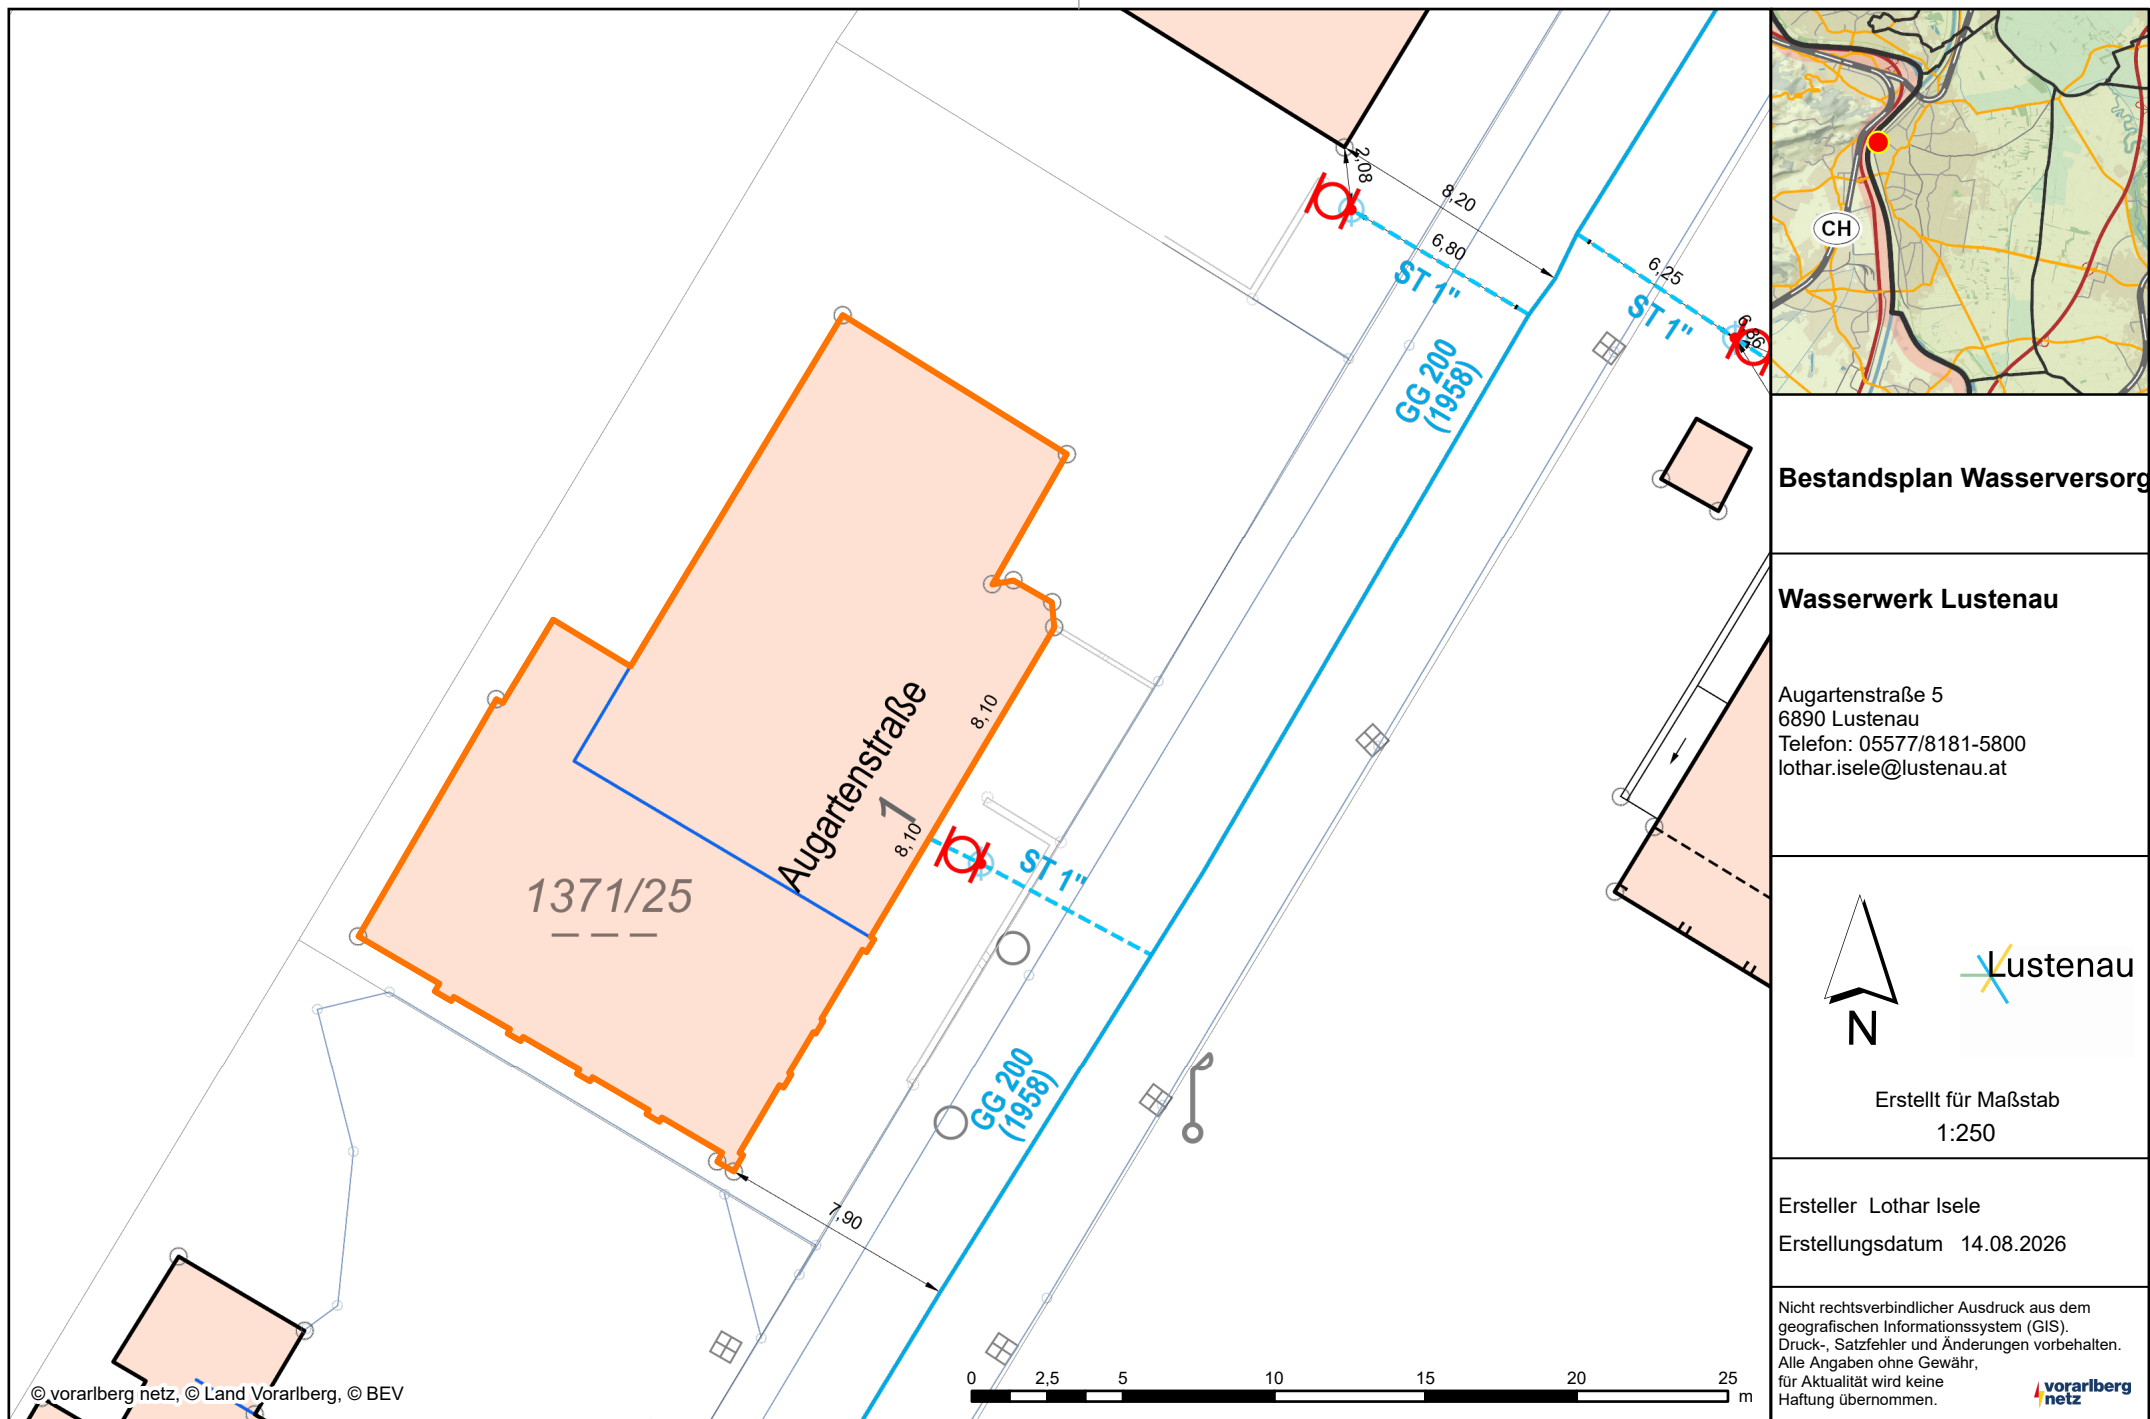

Lustenau

Erstellt für Maßstab
1:250

Ersteller Lothar Isele
Erstellungsdatum 14.08.2026

Nicht rechtsverbindlicher Ausdruck aus dem geographischen Informationssystem (GIS). Druck-, Satzfehler und Änderungen vorbehalten. Alle Angaben ohne Gewähr, für Aktualität wird keine Haftung übernommen.