


HAUS 1
SCHNITT S3-S3 M 1:100
Maßstab
0 1m 2m 3m 4m 5m

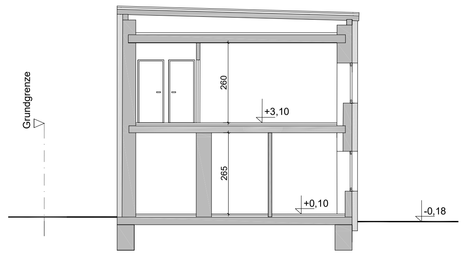


HAUS 1
SCHNITT S2-S2 M 1:100
Maßstab
0 1m 2m 3m 4m 5m

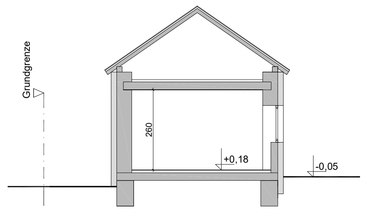


HAUS 1
SCHNITT S1-S1 M 1:100
Maßstab
0 1m 2m 3m 4m 5m

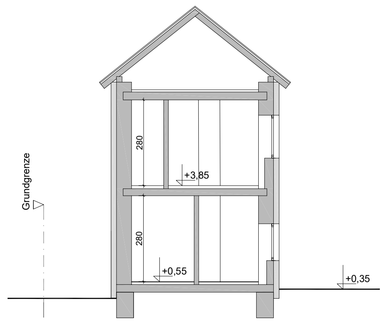


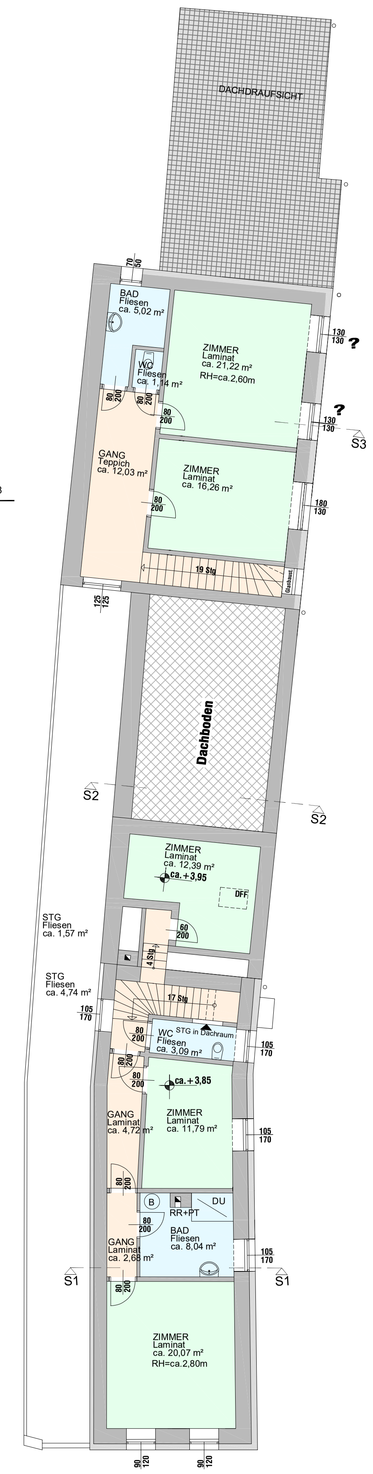


HAUS 1
1.OBERGESCHOSS M 1:100
1.OG NETTONUTZFLÄCHE CA. 124m2
Maßstab
0 1m 2m 3m 4m 5m

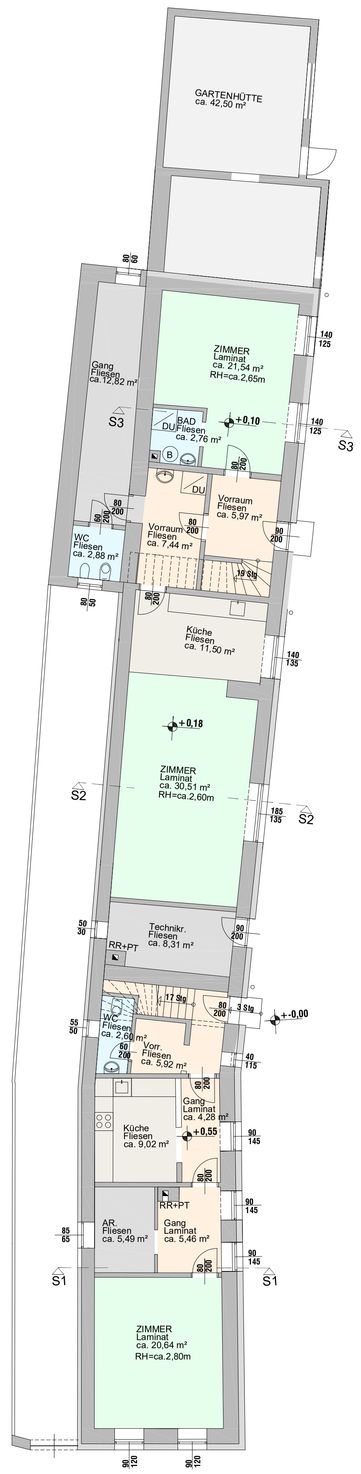

HAUS 1
ERDGESCHOSS M 1:100
EG NETTONUTZFLÄCHE CA. 157m2
(m2 ohne Gartenhütte)
Maßstab
0 1m 2m 3m 4m 5m

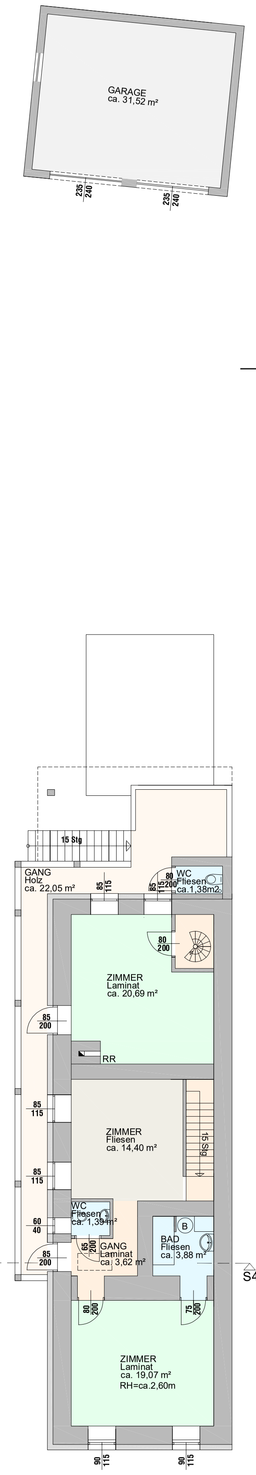


HAUS 2
1.OBERGESCHOSS M 1:100
1.OG NETTONUTZFLÄCHE CA. 64m2
Maßstab
0 1m 2m 3m 4m 5m

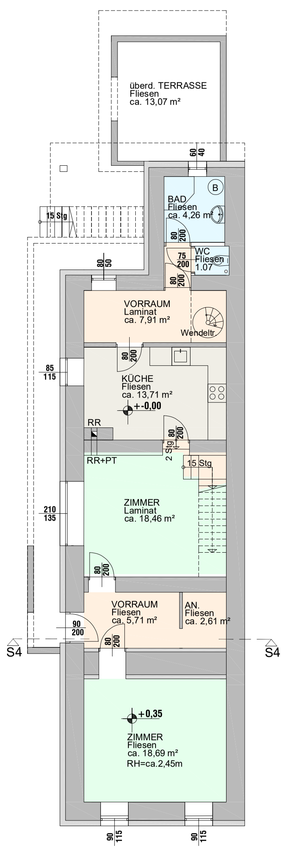

HAUS 2
ERDGESCHOSS M 1:100
EG NETTONUTZFLÄCHE CA. 72m2
Maßstab
0 1m 2m 3m 4m 5m


HAUS 1
ANSICHT HOF WEST M 1:100
Maßstab
0 1m 2m 3m 4m 5m

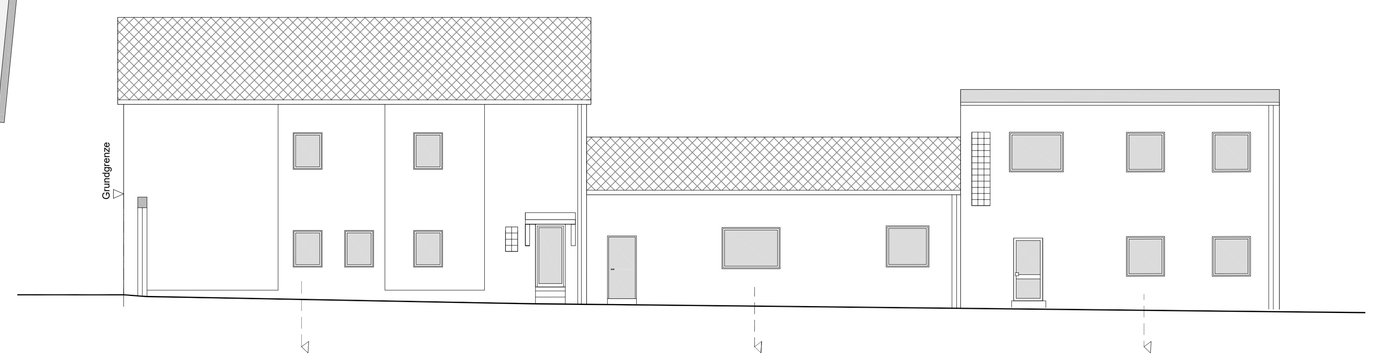


FLÄCHEN:
HAUS 1 NETTONUTZFLÄCHE ca. 281m2
HAUS 2 NETTONUTZFLÄCHE ca. 136m2

HAUS 1 + 2 NETTONUTZFLÄCHE ca. 417m2
GRUNDSTÜCKSFLÄCHE ca. 1161m2


ANSICHT STRASSE SÜDEN M 1:100
Maßstab
0 1m 2m 3m 4m 5m

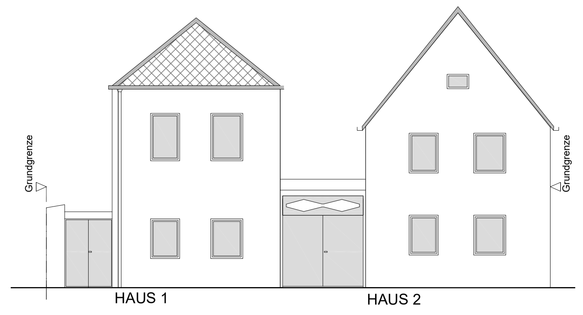


HAUS 2
SCHNITT S4-S4 M 1:100
Maßstab
0 1m 2m 3m 4m 5m

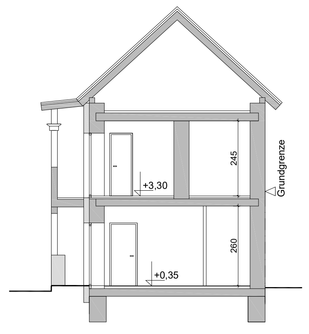

HAUS 2
ANSICHT HOF OST M 1:100
Maßstab
0 1m 2m 3m 4m 5m

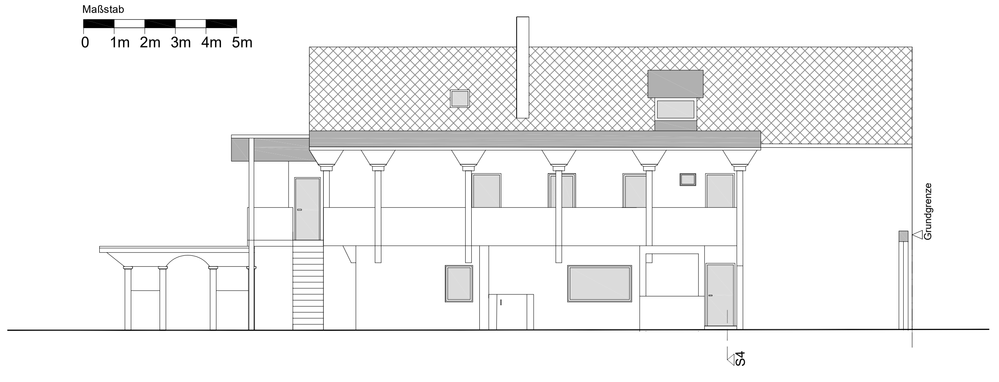

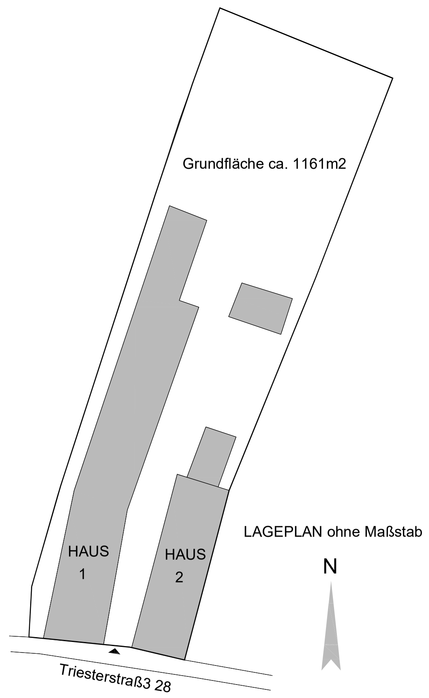

HINWEIS: Alle Maß- und Flächenangaben sind CA. Angaben
KEINE DIGITALE BESTANDSAUFNAHME MITTELS 3D VERMESSUNG ERFOLGT. GERINGFÜGIGE ABWEICHUNGEN VON DER NATUR AUF GRUND DER SCHRÄGEN GEBÄUDEKONFIRIGATION UND DER ERSCHWERTEN ZUGÄNGLICHKEIT SIND MÖGLICH.
PLAN DIENT ALS GRUNDLAGE FÜR EXPOSE MAKLER RAIFFAISEN IMMOBILIEN

BESTANDSPLAN

OBJEKT: Triesterstraße 28 in 2620 Neunkirchen
KG: 23321 GST Nr.:187-2 / 773 EZ.:164

Behörde

Grundeigentümer

Planverfasser

ZT ARCHITEKTUR
THOMAS ZNOJ
DI / ARCHITEKT / ZIVILTECHNIKER
Eckertsaugasse 5/27 1120 Wien Mobil: + 43 664 974 31 69
e-mail: znoj.ztarchitektur@chello.at

Planinhalt:
LAGEPLAN GRUNDRISSE SCHNITTE ANSICHTEN

22.09.2026 Maßstab 1:100
Plan Nr.: 2617_triester_best_l_00_260922 Gez. ZTA